

□ 製品    ☒ ユニット





No. 1 / 2

|   |   |   |                                       |             |                                                                                    |              |      |       |  |
|---|---|---|---------------------------------------|-------------|------------------------------------------------------------------------------------|--------------|------|-------|--|
| ユーザー名<br>開発部   |   |   | 指図番号<br>K07A8G7                       | 枝番<br>07    |  | 承認           | 検印   | 担当    |  |
| 来歴   | 4 | 2020/11/20   | 回転灯・リレー型式変更                           | 作成<br>米田 優也 |                                                                                    | 承認<br>松下 健二郎 |      |       |  |
|   | 3 | 2020/02/17   | ・パワーサプライ型式変更<br>・FS2 定格電流値変更          | 作成<br>米田 優也 |                                                                                    | 承認<br>松下 健二郎 |      |       |  |
|   | 2 | 2019/07/02   | ・アース加工位置変更                            | 作成<br>米田 優也 |                                                                                    | 承認<br>松下 健二郎 | 納期   | 取扱説明書 |  |
|   | 1 | 2018/08/27   | ・フザー型式変更<br>・400V級インバータ型式変更<br>・アース追加 | 作成<br>米田 優也 |                                                                                    | 承認<br>松下 健二郎 |      |       |  |
| 塗装   | M | <input type="checkbox"/> AN-80 <input type="checkbox"/> DIC-547 (旧色) <input type="checkbox"/> 日塗工D22-80X (安全色) <input type="checkbox"/> 日塗工D22-80X (梯子手摺) |                                       |             | 指定色: 本体                                                                            | 安全色          | 梯子手摺 |       |  |
|   | E | 制御盤外面色                      制御盤内面色                      リレー板色 <input type="checkbox"/> 艶有り <input type="checkbox"/> 半艶                                    |                                       |             |                                                                                    |              |      |       |  |
| 盤内配線色 <input type="checkbox"/> 新JIS <input type="checkbox"/> 旧マツイ標準 <input type="checkbox"/> ユーザ指定 <input checked="" type="checkbox"/> 標準機仕様 |   |   |                                       |             |                                                                                    |              |      |       |  |



|       |        |    |       |                                                                         |   |
|-------|--------|----|-------|-------------------------------------------------------------------------|---|
| 機種コード | 700201 | 名称 | 制御盤   | 作成年月                                                                    | 仕上げ及び製図規定   |
| 図面番号  | D18307 | 型式 |       | 2016/10/21                                                              | <small>図面指示以外のものはMST-536加工標準、MST-541製図規定及び241-003製品検査手順(基準)を適用し、不足分についてはJIS規格を適用する。また、動的確認に関しては、妥当性確認チェックリストの内容を適用する。</small> |
| 担当    | 米田 優也  | 承認 | 山下 幸司 | 電源電圧 <input type="checkbox"/> 50Hz <input type="checkbox"/> 60Hz   操作電圧 |   |

| 図面番号   | サイズ | 分類コード  | 種 | 名 称 型 式                         | 単数 | 製作数 | 備考 | 改訂                                                                                    |
|--------|-----|--------|---|---------------------------------|----|-----|----|---------------------------------------------------------------------------------------|
| D18307 | A3  | 700201 | ユ | 制御盤                             | 1  | 1   |    |    |
| B19004 | A3  |        |   | 部品表1 MJ5-i-150...650            | 1  | 1   |    |    |
| B29372 | A3  |        |   | 部品表2 MJ5-i                      | 1  | 1   |    |   |
| B19738 | A3縦 |        |   | 回路図 1 MJ5-i                     | 1  | 1   |    |  |
| B34064 | A3縦 |        |   | 定格値 MJ5-i                       | 1  | 1   |    |  |
| B36996 | A3縦 |        |   | 定格値 MJ5-i-U                     | 1  | 1   |    |  |
| B19008 | A3縦 |        |   | 回路図 2 MJ5-i                     | 1  | 1   |    |  |
| B19009 | A3縦 |        |   | 回路図 3 (04) MJ5-i-150~650(-1500) | 1  | 1   |    |  |
| B19010 | A3縦 |        |   | 回路図 4 (05) MJ5-i-150~650(-1500) | 1  | 1   |    |  |
| B19011 | A3縦 |        |   | 回路図 5 (06) MJ5-i-150~650(-1500) | 1  | 1   |    |  |
| B19012 | A3縦 |        |   | 回路図 6 MJ5-i                     | 1  | 1   |    |  |
| B32108 | A3  |        |   | 回路図 7 (08 レベルスイッチ)              | 1  | 1   |    |  |
| B19013 | A3縦 |        |   | 回路図 8 (09) MJ5-i-150~650(-1500) | 1  | 1   |    |  |
| B19014 | A3縦 |        |   | 回路図9 MJ5-i                      | 1  | 1   |    |  |
| D18308 | A3  |        |   | 制御ボックス                          | 1  | 1   |    |  |
| B23396 | A3  |        |   | 制御盤扉                            | 1  | 1   |    |  |
| B46686 | A4  |        |   | 上下ヒンジ                           | 1  | 1   |    |  |
| B19019 | A4  |        |   | リレー板 MJ5-i                      | 1  | 1   |    |  |
| B32038 | A4  |        |   | レール取付金具                         | 1  | 1   |    |  |
|        |     |        |   |                                 |    |     |    |  |



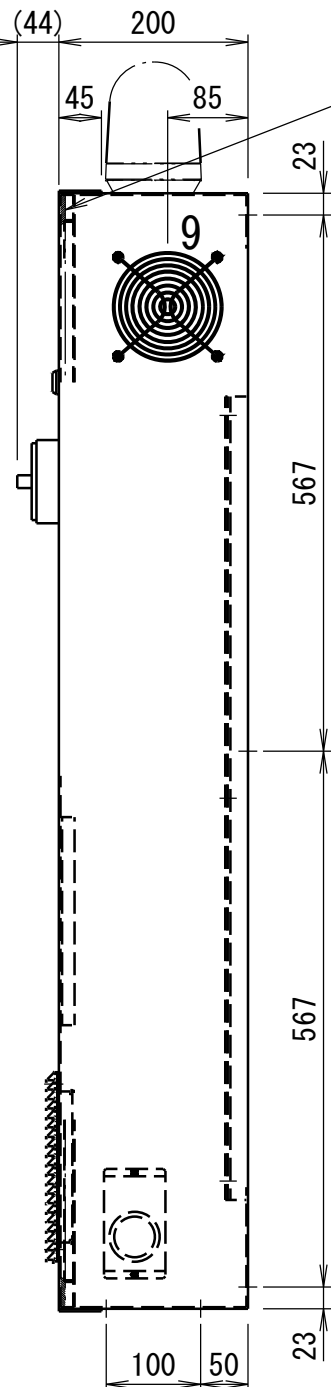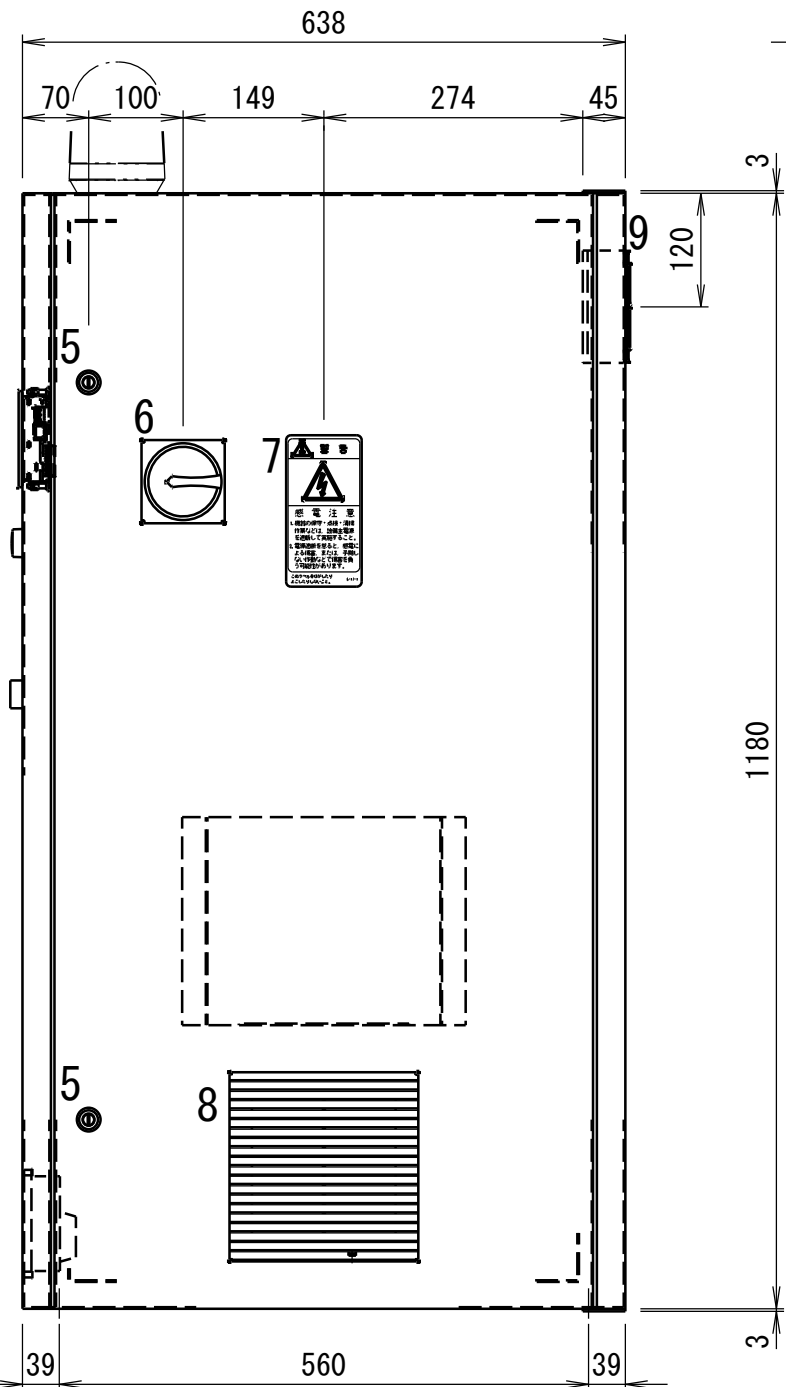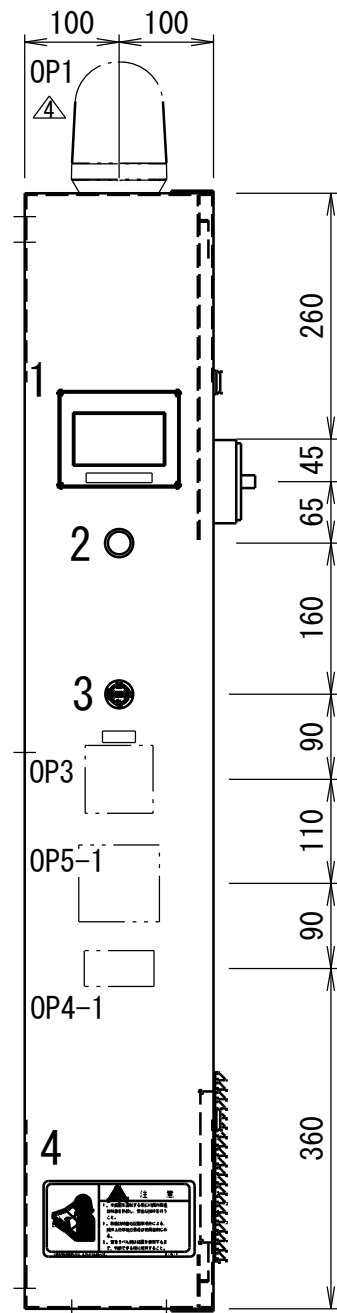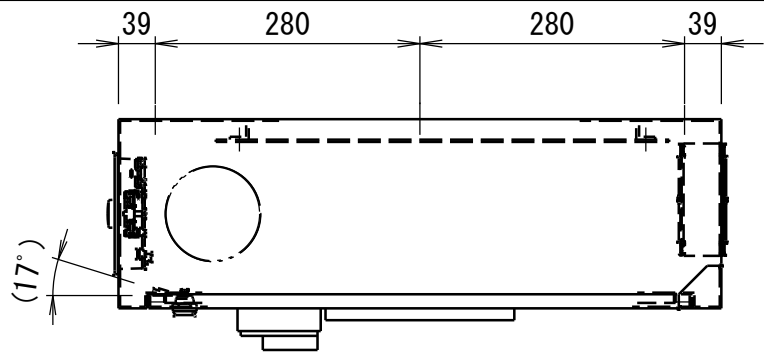

NEOPRENE SPONGE  
ネオプレンスポンジ t5

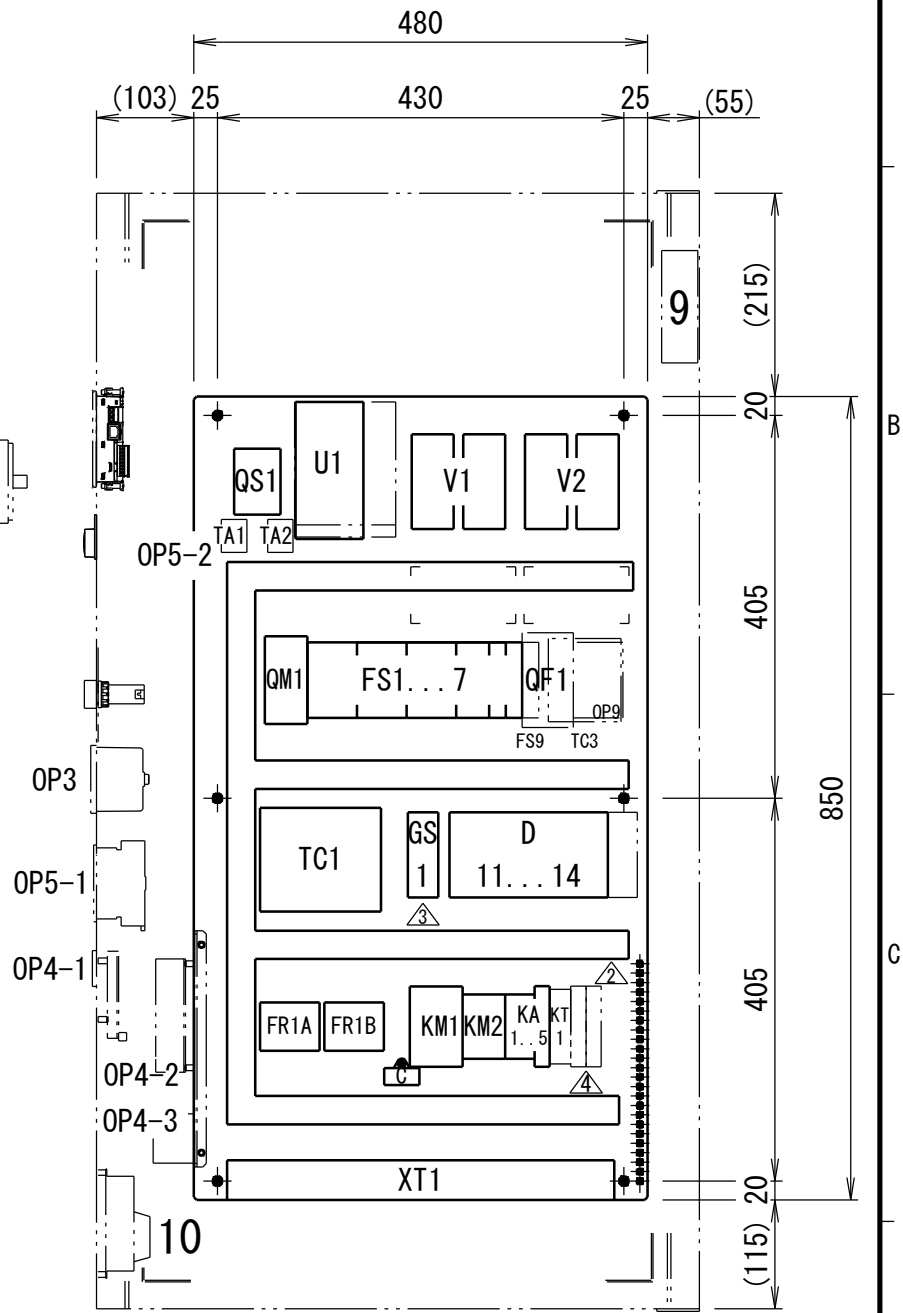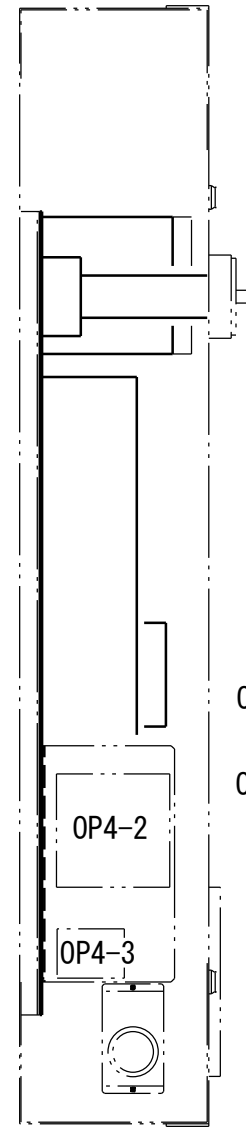

XT1 NE 3T1 3T3 0 0 2 4 P1 P1 P1 N1 N1 N1 N1 N1 P2 P2 P2 5 6 8 9 10 12 006 007 008 009 010 011 012 013 014 015 100 101 102 103 104 105 107 SP 109 110 111 112 113 114 115 205 206 207 208 209 210 211 212 213 214 215 300 304 307 308 309 310 311 312 313 314 315 EX1 EX2

Standard dwg.  
標準図

|          |              |              |                                                   |        |            |             |                 |              |           |      |         |                       |  |                       |  |             |        |
|----------|--------------|--------------|---------------------------------------------------|--------|------------|-------------|-----------------|--------------|-----------|------|---------|-----------------------|--|-----------------------|--|-------------|--------|
| REVISION | <div>4</div> | NOV. 20/2020 | Rotating light, relay model change<br>回転灯・リレー型式変更 | YONEDA | MATSUSHITA | SCALE       | 1/8             | CODE NO.     | 700201    |      | ユ       |                       |  |                       |  |             |        |
|          | <div>3</div> | FEB. 17/2020 | Power supply model change<br>パワーサプライ型式変更          | YONEDA | MATSUSHITA | APPROVED BY |                 | S. YAMASHITA |           | FORM |         |                       |  |                       |  |             |        |
|          | <div>2</div> | JUL. 2/2019  | Grounding position change<br>接地用の加工位置変更           | YONEDA | MATSUSHITA |             |                 |              |           |      |         |                       |  |                       |  |             |        |
|          | <div></div>  |              | ORIGINAL B19003                                   |        |            |             | DSGND (CHKD) BY |              | Y. YONEDA | —    | DATE    | OCT 21/2016           |  | NAME                  |  | DWG.<br>NO. | D18307 |
|          | MARK         | DATE         | CONTENTS                                          |        | CHKD       | APPD        | DRAWN BY        |              | —         |      | UNIT mm | PLANE<br>TRIGONOMETRY |  | MATSUI MFG. CO., LTD. |  |             |        |

| ITEM NO. |    | DESCRIPTION | REQ. D                                           | TYPE   | MANUFACTURE                                                                             |
|----------|----|-------------|--------------------------------------------------|--------|-----------------------------------------------------------------------------------------|
| △6       | 1  | D2          | <del>PROGRAMMABLE TERMINAL</del><br>プログラマブルターミナル | 1<br>1 | <del>NV4W-MG21</del><br>NV-BAT01<br>OMRON<br>オムロン                                       |
|          |    |             | PROGRAMMABLE DISPLAY<br>プログラマブル表示器               | 1      | HG1G-4VT22TF-S<br>IDEC                                                                  |
| △6       | 2  | SB1<br>HL1  | ILLUMINATED PUSHBUTTON SWITCH<br>照光式押しボタンスイッチ    | 1<br>1 | AR22FOL-20E3W<br>FUJI ELECTRIC<br>富士電機                                                  |
|          | 3  | HA1         | BUZZER<br>ブザー                                    | 1      | AD16-22M/k23<br>APT ELEC.                                                               |
| △7       |    |             | BUZZER<br>ブザー                                    | 1      | (DR22B5-EB)<br>(FUJI ELECTRIC)<br>(富士電機)                                                |
|          | 4  |             | CAUTION LABEL<br>警告ラベル「取扱注意」                     | 1      | 6-15-2<br>MATSUI<br>マツイ                                                                 |
| △5       | 5  |             | SCREWDRIVER LOCK<br>ロック付ドライバー錠                   | 2      | C-286-1<br>TAKIGEN<br>タキゲン                                                              |
|          | 6  | QS1         | MAIN SWITCH<br>ディスコネクトスイッチ                       | 1      | P1-32/V/SVB *1*2<br>P3-63/V/SVB *3<br>EATON<br>イートン                                     |
| △5       |    |             | INTERLOCK EXTENSION<br>延長サポート                    | 3      | ZVV-T0 *1*2<br>ZVV-P3 *3<br>EATON<br>イートン                                               |
| △5       |    |             | SHAFT EXTENSION<br>延長シャフト                        | 3      | ZAV-T0 *1*2<br>ZAV-P3 *3<br>EATON<br>イートン                                               |
| △5       | 7  |             | CAUTION LABEL<br>警告ラベル「感電注意」                     | 1      | 5-17-1<br>MATSUI<br>マツイ                                                                 |
|          | 8  |             | LOUVER<br>ルーバー                                   | 1      | FE-460-1<br>TAKIGEN<br>タキゲン                                                             |
| △5       |    |             | FILTER<br>フィルタ                                   | 1      | FE-460-1-F3<br>TAKIGEN<br>タキゲン                                                          |
|          | 9  | EV1         | AC AXIAL FANS<br>AC軸流ファン                         | 1<br>1 | <del>ASEN104510</del><br>R87F-A1A15HP<br>R87F-PC-20<br>PANASONIC<br>OMRON/オムロン          |
| △5       |    |             | FINGER GUARDS<br>フィンガーガード                        | 2      | <del>ASEN18001</del><br>R87F-FG120<br>PANASONIC<br>OMRON/オムロン                           |
|          | 10 | ST1         | THERMOSTAT<br>サーモスタット                            | 1      | TR711<br>MATSUI<br>マツイ                                                                  |
| △5       | 11 | FS1         | MINIATURE CIRCUIT-BREAKER<br>ミニチュアサーキットブレーカ      | 1      | REFER TO *A<br>後述 *A<br>EATON<br>イートン                                                   |
| △5       | 12 | KM1         | CONTACTOR<br>コンタクタ                               | 1      | D1LM7-10C (24VDC) *1<br>D1LM17-10C (RDC24) *2<br>D1LM25-10C (RDC24) *3<br>EATON<br>イートン |
| △5       |    |             |                                                  |        | [D1LM7-10 (24VDC) *1]<br>[D1LM17-10 (RDC24) *2]<br>[D1LM25-10 (RDC24) *3]               |
|          |    |             | AUXILIARY CONTACT MODULE<br>補助接点ユニット             | 1      | <del>DILA-XHI20</del><br>DILAC-XHI40<br>EATON<br>イートン                                   |
| △5       | 13 | QM1         | MOTOR-PROTECTIVE CIRCUIT-BREAKER<br>モータブレーカ      | 1<br>1 | REFER TO *B<br>後述 *B<br>EATON<br>イートン                                                   |
| △5       |    |             | STANDARD AUXILIARY CONTACT<br>標準補助接点             | 1      | NHI11-PKZ0<br>EATON<br>イートン                                                             |
| △5       | 14 | KM2         | CONTACTOR<br>コンタクタ                               | 1      | REFER TO *B<br>後述 *B<br>EATON<br>イートン                                                   |

|          |      |                 |                                          |           |               |                 |   |          |         |                       |             |             |             |
|----------|------|-----------------|------------------------------------------|-----------|---------------|-----------------|---|----------|---------|-----------------------|-------------|-------------|-------------|
| REVISION | 8    | FEB/17/<br>2020 | Power supply model change<br>パワーサプライ型式変更 | Y. YONEDA | K. MATSUSHITA | SCALE           | — | CODE NO. |         |                       |             |             |             |
|          | 7    | AUG/27/<br>2018 | Buzzer model change<br>ブザー型式変更           | Y. YONEDA | K. MATSUSHITA | APPROVED BY     |   | M. HARU  | FORM    |                       |             |             |             |
|          | 6    | OCT/21/<br>2016 | Change touch screen model<br>タッチパネル型式変更  | Y. YONEDA | S. YAMASHITA  | DSGND (CHKD) BY |   | T. ONO   | —       | DATE                  | JUL/30/2010 |             |             |
|          | 5    | OCT/15/<br>2015 | CHANGE MAKER'S NAME<br>メーカー名変更           | Y. ARAKI  | Y. NAKAMURA   | DRAWN BY        |   | —        | UNIT mm | PLANE<br>TRIGONOMETRY |             |             |             |
|          | MARK | DATE            | CONTENTS                                 | CHKD      | APPD          |                 |   |          |         |                       |             |             |             |
|          |      |                 |                                          |           |               |                 |   |          |         | NAME                  |             | DWG.<br>NO. | B 1 9 0 0 4 |
|          |      |                 |                                          |           |               |                 |   |          |         | MATSUI MFG. CO., LTD. |             |             |             |

| ITEM NO. |    | DESCRIPTION | REQ. D | TYPE                                                         | MANUFACTURE                                                           |
|----------|----|-------------|--------|--------------------------------------------------------------|-----------------------------------------------------------------------|
| △5       | 15 | FS3         | 1      | MINIATURE CIRCUIT-BREAKER<br>ミニチュアサーキットブレーカ                  | REFER TO *C OR *D<br>後述 *C, *D<br>EATON<br>イートン                       |
| △5       | 16 | FS4         | 1      | MINIATURE CIRCUIT-BREAKER<br>ミニチュアサーキットブレーカ                  | REFER TO *E OR *F<br>後述 *E, *F<br>EATON<br>イートン                       |
| △5       | 17 | KA1...4     | 1<br>2 | TERMINAL RELAY/ターミナルリレー<br>SHORT BAR/ショートバー                  | G6D-F4B DC24V<br>G6D-4-SB<br>OMRON<br>オムロン                            |
|          | 18 | KA5         | 1<br>1 | SOLID STATE RELAY/SSR<br>SOCKET/ソケット                         | G3R-0A202SLN DC5-24<br>P2RF-05-E<br>OMRON<br>オムロン                     |
| △5       | 19 | U1          | 1      | INDUSTRIAL INVERTER<br>インバータ                                 | REFER TO *G<br>後述 *G<br>TOSHIBA<br>東芝シュネデール                           |
| △5       | 20 | FR1A        | 1      | THERMAL OVERLOAD RELAY<br>サーマルリレー                            | REFER TO *H<br>後述 *H<br>MITSUBISHI<br>三菱電機                            |
| △5       | 21 | FR1B        | 1      | THERMAL OVERLOAD RELAY<br>サーマルリレー                            | REFER TO *I<br>後述 *I<br>MITSUBISHI<br>三菱電機                            |
| △5       | 22 | V1          | 1      | <del>SOLID STATE CONTACTOR</del><br><del>ソリッドステートコンタクタ</del> | <del>US-N20 *1 *2</del><br><del>US-N30 *3</del><br>MITSUBISHI<br>三菱電機 |
|          |    |             | 2      | SOLID STATE RELAY<br>ソリッドステートリレー                             | REFER TO *L<br>後述 *L<br>OMRON<br>オムロン                                 |
| △5       | 23 | V2          | 1      | <del>SOLID STATE CONTACTOR</del><br><del>ソリッドステートコンタクタ</del> | <del>US-N20</del><br>MITSUBISHI<br>三菱電機                               |
|          |    |             | 2      | SOLID STATE RELAY<br>ソリッドステートリレー                             | REFER TO *M<br>後述 *M<br>OMRON<br>オムロン                                 |
| △5       | 24 | FS5         | 1      | MINIATURE CIRCUIT-BREAKER<br>ミニチュアサーキットブレーカ                  | REFER TO *J<br>後述 *J<br>EATON<br>イートン                                 |
| △5       | 25 | TC1         | 1      | TRANSFORMER<br>トランス                                          | REFER TO *K<br>後述 *K<br>WUXI NO. 5<br>MACHINETOOL                     |
|          | 26 | FS6         | 1      | MINIATURE CIRCUIT-BREAKER<br>ミニチュアサーキットブレーカ                  | <del>FAZ-D3/1</del><br>PL9-D3/1<br>(FAZ-C3/1)<br>EATON<br>イートン        |
| △5       | 27 | C           | 1      | CAPACITOR<br>コンデンサ                                           | 250WV 6.0 μF<br>SHI<br>住友重機械                                          |
|          | 28 | GS1         | 1      | SWITCHING POWER SUPPLY<br>スイッチングパワーサプライ                      | <del>DR-75-24</del><br>S8VK-C06024<br>MEAN-WELL<br>OMRON              |
| △5       | 29 | FS7         | 1      | MINIATURE CIRCUIT-BREAKER<br>ミニチュアサーキットブレーカ                  | PL9-C3/1<br>(FAZ-C3/1)<br>EATON<br>イートン                               |
| △5       | 30 | D11         | 1      | DC POWER SUPPLY UNIT<br>電源ユニット                               | CJ1W-PD022<br>OMRON<br>オムロン                                           |
|          | 31 | D12         | 1      | CPU UNIT<br>CPUユニット                                          | <del>CJ2M-CPU11</del><br>CJ2M-CPU12<br>OMRON<br>オムロン                  |
| △5       | 32 | D13         | 1      | I/O UNIT<br>入出力ユニット                                          | CJ1W-MD261<br>OMRON<br>オムロン                                           |
|          | 33 | D14         | 1      | TEMPERATURE CONTROL UNIT<br>温度調節ユニット                         | CJ1W-TC001<br>OMRON<br>オムロン                                           |
| △5       | 34 | XT1         |        | TERMINAL BLOCK<br>端子台                                        | 2002-1301<br>WAGO<br>ワゴ                                               |

\*1: MJ5-i-150  
\*2: MJ5-i-350  
\*3: MJ5-i-650

Standard dwg.  
標準図

| ITEM NO.                  |      | DESCRIPTION                        | REQ. D | TYPE                     | MANUFACTURE           |
|---------------------------|------|------------------------------------|--------|--------------------------|-----------------------|
| <div>△12</div> OP1        | HL2  | ROTATING LIGHT<br>回転灯              | (1)    | XVR3M04                  | SCHNEIDER<br>シュナイダー   |
| <div>△12</div> OP1<br>OP2 | KA6  | RELAY<br>リレー                       | (1)    | G2R-2-SD<br>P2RF-08-E    | OMRON<br>オムロン         |
| OP3                       | KT0  | DIGITAL TIME SWITCH<br>デジタルタイムスイッチ | (1)    | (H5S-WB2D)<br>H5S-WA2D   | OMRON<br>オムロン         |
|                           |      |                                    |        |                          |                       |
| OP4-1                     | P1A  | DISPLAY P. C. B.<br>露点温度表示器        | (1)    | CODE NO. 27525           | ORION<br>オリオン         |
| OP4-2                     | P1B  | SIGNEL EXCHAGE P. C. B.<br>信号変換基板  | (1)    |                          |                       |
| OP4-3                     | TC2  | TRANSFORMER<br>トランス                | (1)    | HT-1603                  | TOYOZUMI<br>豊澄電源機器    |
| OP4-4                     |      | LEGEND PLATE<br>銘板                 | (1)    | (DEW POINT METER)<br>露点計 | MATSUI<br>マツイ         |
| <div>△12</div> OP4-5      | KA14 | RELAY<br>リレー                       | (1)    | G2R-2-SD<br>P2RF-08-E    | OMRON<br>オムロン         |
| OP4                       | P1   | DEW POINT MONITOR<br>露点温度表示器       | (1)    | 6392N-115V               | NEWPORT<br>SCIENTIFIC |

| ITEM NO.          |        | DESCRIPTION                                          | REQ. D | TYPE                                                                              | MANUFACTURE         |
|-------------------|--------|------------------------------------------------------|--------|-----------------------------------------------------------------------------------|---------------------|
| OP5-1             | PJ1    | Eco-POWER METER<br>電力量計                              | (1)    | KW1M-H<br>AKW1822                                                                 | PANASONIC<br>パナソニック |
| OP5-2             | TA1, 2 | DECICATED CT<br>電流センサ                                | (2)    | AKW4801C                                                                          | PANASONIC<br>パナソニック |
| OP5-2             | FS2    | MINIATURE CIRCUIT-BREAKER<br>ミニチュアサーキットブレーカ          | (1)    | PL9-C1/3<br>(FAZ-C1/3) <div>△11</div>                                             | EATON<br>イートン       |
| OP6<br>*4         | QF1    | EARTH-LEAKAGE CIRCUIT BREAKER<br>漏電ブレーカ              | (1)    | NV63-CVF 3P 30A<br>AC100-440V 30mA *1, 2<br>NV63-CVF 3P 50A<br>AC100-440V 30mA *3 | MITSUBISHI<br>三菱電機  |
| <div>△9</div> OP7 | D2     | GRAPHIC OPERATION TERMINAL<br>グラフィックオペレーション<br>ターミナル | (1)    | GT1045-QSBD-C<br>(GT1045-QSBD)                                                    | MITSUBISHI<br>三菱電機  |
| OP8               | KT1    | POWER OFF-DELAY TIMER<br>電源オフディレイタイマ                 | (1)    | H3DE-H S AC/DC24V<br>H3DK-HBS                                                     | OMRON<br>オムロン       |
| OP9-1<br>*4       | TC3    | TRANSFORMER<br>トランス                                  | (1)    | 50VA 380, 400, 415<br>, 440/200, 220V                                             | LOCAL ITEM<br>汎用品   |
| OP9-2             | FS9    | MINIATURE CIRCUIT-BREAKER<br>ミニチュアサーキットブレーカ          | (1)    | PL9-C1/1<br>(FAZ-C1/1)                                                            | EATON<br>イートン       |
|                   |        |                                                      |        |                                                                                   |                     |
|                   |        |                                                      |        |                                                                                   |                     |

\*4: どちらか一方選択 An either-or choice

| POWER<br>電源 |    | FS1                                          |                                                    | QM1<br>KM2                                                      | FS3                                          |                                                    | FS4                                         |                                                   | U1   | FR1A                                                     | FR1B                                                     | V1                                                        | V2                   | FS5                                    | TC1                                                                              |
|-------------|----|----------------------------------------------|----------------------------------------------------|-----------------------------------------------------------------|----------------------------------------------|----------------------------------------------------|---------------------------------------------|---------------------------------------------------|---|----------------------------------------------------------|----------------------------------------------------------|-----------------------------------------------------------|----------------------|----------------------------------------|----------------------------------------------------------------------------------|
| V           | Hz | *A                                           |                                                    | *B                                                              | *C                                           | *D                                                 | *E                                          | *F                                                | *G   | *H                                                       | *I                                                       | *L                                                        | *M                   | *J                                     | *K                                                                               |
| 200         | 50 | PL9-C16/3 *1<br>PL9-C25/3 *2<br>PL9-C40/3 *3 | (FAZ-C16/3 *1)<br>(FAZ-C25/3 *2)<br>(FAZ-C40/3 *3) | MSC-D-6.3-M7 (24VDC)                                            | FAZ-B10/3 *1<br>FAZ-B16/3 *2<br>FAZ-B25/3 *3 | (FAZ-Z10/3 *1)<br>(FAZ-Z16/3 *2)<br>(FAZ-Z25/3 *3) | FAZ-B6/3 *1<br>FAZ-B10/3 *2<br>FAZ-B16/3 *3 | (FAZ-Z6/3 *1)<br>(FAZ-Z10/3 *2)<br>(FAZ-Z16/3 *3) | VFS15-2004PM<br>(VFS11-2004PM) *1<br>VFS15-2007PM<br>(VFS11-2007PM) *2<br>VFS15-2015PM<br>(VFS11-2015PM) *3    | TH-T25KP 0.9A *1<br>TH-T25KP 1.7A *2<br>TH-T25KP 5A *3   | TH-T25KP 0.9A *1<br>TH-T25KP 0.9A *2<br>TH-T25KP 1.7A *3 | G3PE-225B<br>DC12-24 *1, 2<br><br>G3PE-235B<br>DC12-24 *3 | G3PE-225B<br>DC12-24 | FAZ-D4/2<br><br>PL9-D4/2<br>(FAZ-S4/2) | 300VA 200/100V<br><br>300VA 220/100V                                             |
| 220         | 60 |                                              |                                                    | [PKZMO-6.3]<br>[DILM7-10 (24VDC)]                               | PL9-C10/3 *1<br>PL9-C16/3 *2<br>PL9-C25/3 *3 |                                                    | PL9-C6/3 *1<br>PL9-C10/3 *2<br>PL9-C16/3 *3 |                                                   |   |                                                          |                                                          |                                                           |                      |                                        |                                                                                  |
| 380         | 50 | PL9-C10/3 *1<br>PL9-C16/3 *2<br>PL9-C25/3 *3 | (FAZ-C10/3 *1)<br>(FAZ-C16/3 *2)<br>(FAZ-C25/3 *3) | MSC-D-4-M7 (24VDC)                                              | FAZ-B6/3 *1<br>FAZ-B6/3 *2<br>FAZ-B16/3 *3   | (FAZ-Z6/3 *1)<br>(FAZ-Z6/3 *2)<br>(FAZ-Z16/3 *3)   | FAZ-C3/3 *1<br>FAZ-B6/3 *2<br>FAZ-B8/3 *3   | (FAZ-Z3/3 *1)<br>(FAZ-Z6/3 *2)<br>(FAZ-Z8/3 *3)   | VFS15-4004PL1<br>(VFS11-4004PL) *1<br>VFS15-4007PL1<br>(VFS11-4007PL) *2<br>VFS15-4015PL1<br>(VFS11-4015PL) *3 | TH-T25KP 0.5A *1<br>TH-T25KP 1.3A *2<br>TH-T25KP 2.5A *3 | TH-T25KP 0.5A *1<br>TH-T25KP 0.5A *2<br>TH-T25KP 1.3A *3 | G3PE-515B<br>DC12-24 *1, 2<br><br>G3PE-525B<br>DC12-24 *3 | G3PE-515B<br>DC12-24 | FAZ-D2/2<br><br>PL9-D2/2<br>(FAZ-S2/2) | 300VA 380/100V<br><br>300VA 400/100V<br><br>300VA 415/100V<br><br>300VA 440/100V |
| 400         | 50 |                                              |                                                    | PKZMO-4<br>DILM7-10C (24VDC)<br>[PKZMO-4]<br>[DILM7-10 (24VDC)] | PL9-C6/3 *1<br>PL9-C6/3 *2<br>PL9-C16/3 *3   |                                                    | PL9-C3/3 *1<br>PL9-C6/3 *2<br>PL9-C10/3 *3  |                                                   |   |                                                          |                                                          |                                                           |                      |                                        |                                                                                  |
| 415         | 50 |                                              |                                                    |                                                                 |                                              |                                                    |                                             |                                                   |   |                                                          |                                                          |                                                           |                      |                                        |                                                                                  |
| 440         | 60 |                                              |                                                    |                                                                 |                                              |                                                    |                                             |                                                   |   |                                                          |                                                          |                                                           |                      |                                        |                                                                                  |
| 230         | 60 | PL9-C16/3 *1<br>PL9-C25/3 *2<br>PL9-C40/3 *3 | (FAZ-C16/3 *1)<br>(FAZ-C25/3 *2)<br>(FAZ-C40/3 *3) | MSC-D-6.3-M7 (24VDC)                                            | FAZ-B10/3 *1<br>FAZ-B10/3 *2<br>FAZ-B20/3 *3 | (FAZ-Z10/3 *1)<br>(FAZ-Z10/3 *2)<br>(FAZ-Z20/3 *3) | FAZ-B6/3 *1<br>FAZ-B10/3 *2<br>FAZ-B16/3 *3 | (FAZ-Z6/3 *1)<br>(FAZ-Z10/3 *2)<br>(FAZ-Z16/3 *3) | VFS15-2004PM<br>(VFS11-2004PM) *1<br>VFS15-2007PM<br>(VFS11-2007PM) *2<br>VFS15-2015PM<br>(VFS11-2015PM) *3    | TH-T25KP 0.9A *1<br>TH-T25KP 2.1A *2<br>TH-T25KP 5A *3   | TH-T25KP 0.9A *1<br>TH-T25KP 0.9A *2<br>TH-T25KP 2.1A *3 | G3PE-225B<br>DC12-24 *1, 2<br><br>G3PE-235B<br>DC12-24 *3 | G3PE-225B<br>DC12-24 | FAZ-D4/2<br><br>PL9-D4/2<br>(FAZ-S4/2) | 300VA 460, 230/100V                                                              |
| 240         |    |                                              |                                                    | [DILM7-10 (24VDC)]                                              | PL9-C10/3 *1<br>PL9-C10/3 *2<br>PL9-C20/3 *3 |                                                    | PL9-C6/3 *1<br>PL9-C10/3 *2<br>PL9-C16/3 *3 |                                                   |   |                                                          |                                                          |                                                           |                      |                                        |                                                                                  |
| 460         |    | PL9-C10/3 *1<br>PL9-C13/3 *2<br>PL9-C25/3 *3 | (FAZ-C8/3 *1)<br>(FAZ-C13/3 *2)<br>(FAZ-C25/3 *3)  | MSC-D-4-M7 (24VDC)                                              | FAZ-B6/3 *1<br>FAZ-B6/3 *2<br>FAZ-B16/3 *3   | (FAZ-Z6/3 *1)<br>(FAZ-Z6/3 *2)<br>(FAZ-Z16/3 *3)   | FAZ-C3/3 *1<br>FAZ-B6/3 *2<br>FAZ-B8/3 *3   | (FAZ-Z3/3 *1)<br>(FAZ-Z6/3 *2)<br>(FAZ-Z8/3 *3)   | VFS15-4004PL1<br>(VFS11-4004PL) *1<br>VFS15-4007PL1<br>(VFS11-4007PL) *2<br>VFS15-4015PL1<br>(VFS11-4015PL) *3 | TH-T25KP 0.5A *1<br>TH-T25KP 0.9A *2<br>TH-T25KP 2.1A *3 | TH-T25KP 0.5A *1<br>TH-T25KP 0.5A *2<br>TH-T25KP 0.9A *3 | G3PE-515B<br>DC12-24 *1, 2<br><br>G3PE-525B<br>DC12-24 *3 | G3PE-515B<br>DC12-24 | FAZ-D2/2<br><br>PL9-D2/2<br>(FAZ-S2/2) |                                                                                  |
| 480         |    |                                              |                                                    | [DILM7-10 (24VDC)]                                              | PL9-C6/3 *1<br>PL9-C6/3 *2<br>PL9-C16/3 *3   |                                                    | PL9-C3/3 *1<br>PL9-C6/3 *2<br>PL9-C10/3 *3  |                                                   |   |                                                          |                                                          |                                                           |                      |                                        |                                                                                  |

△10

Standard dwg.  
標準図

|          |               |             |                                                                 |           |               |                 |   |          |         |                    |          |                       |      |  |          |             |
|----------|---------------|-------------|-----------------------------------------------------------------|-----------|---------------|-----------------|---|----------|---------|--------------------|----------|-----------------------|------|--|----------|-------------|
| REVISION | <div>12</div> | NOV/20/2020 | Rotating light, relay model change<br>回転灯・リレー型式変更               | Y. YONEDA | K. MATSUSHITA | SCALE           | — | CODE NO. |         |                    |          |                       |      |  |          |             |
|          | <div>11</div> | AUG/22/2019 | Rated current value change<br>定格電流値変更                           | Y. YONEDA | K. MATSUSHITA | APPROVED BY     |   | M. HARU  | FORM    |                    |          |                       |      |  |          |             |
|          | <div>10</div> | AUG/27/2018 | Change of 400V class inverter type<br>400V級インバータ型式変更            | Y. YONEDA | K. MATSUSHITA | DSGND (CHKD) BY |   | T. ONO   | —       | DATE               | 2011/4/7 |                       | NAME |  | DWG. NO. | B 2 9 3 7 2 |
|          | <div>9</div>  | OCT/21/2016 | OP7: Abolish color touch screen option<br>OP7: カラータッチパネルオプション廃止 | Y. YONEDA | S. YAMASHITA  | DRAWN BY        |   | —        | UNIT mm | PLANE TRIGONOMETRY |          | MATSUI MFG. CO., LTD. |      |  |          |             |
|          | MARK          | DATE        | CONTENTS                                                        | CHKD      | APPD          |                 |   |          |         |                    |          |                       |      |  |          |             |


1

2

3

4

5

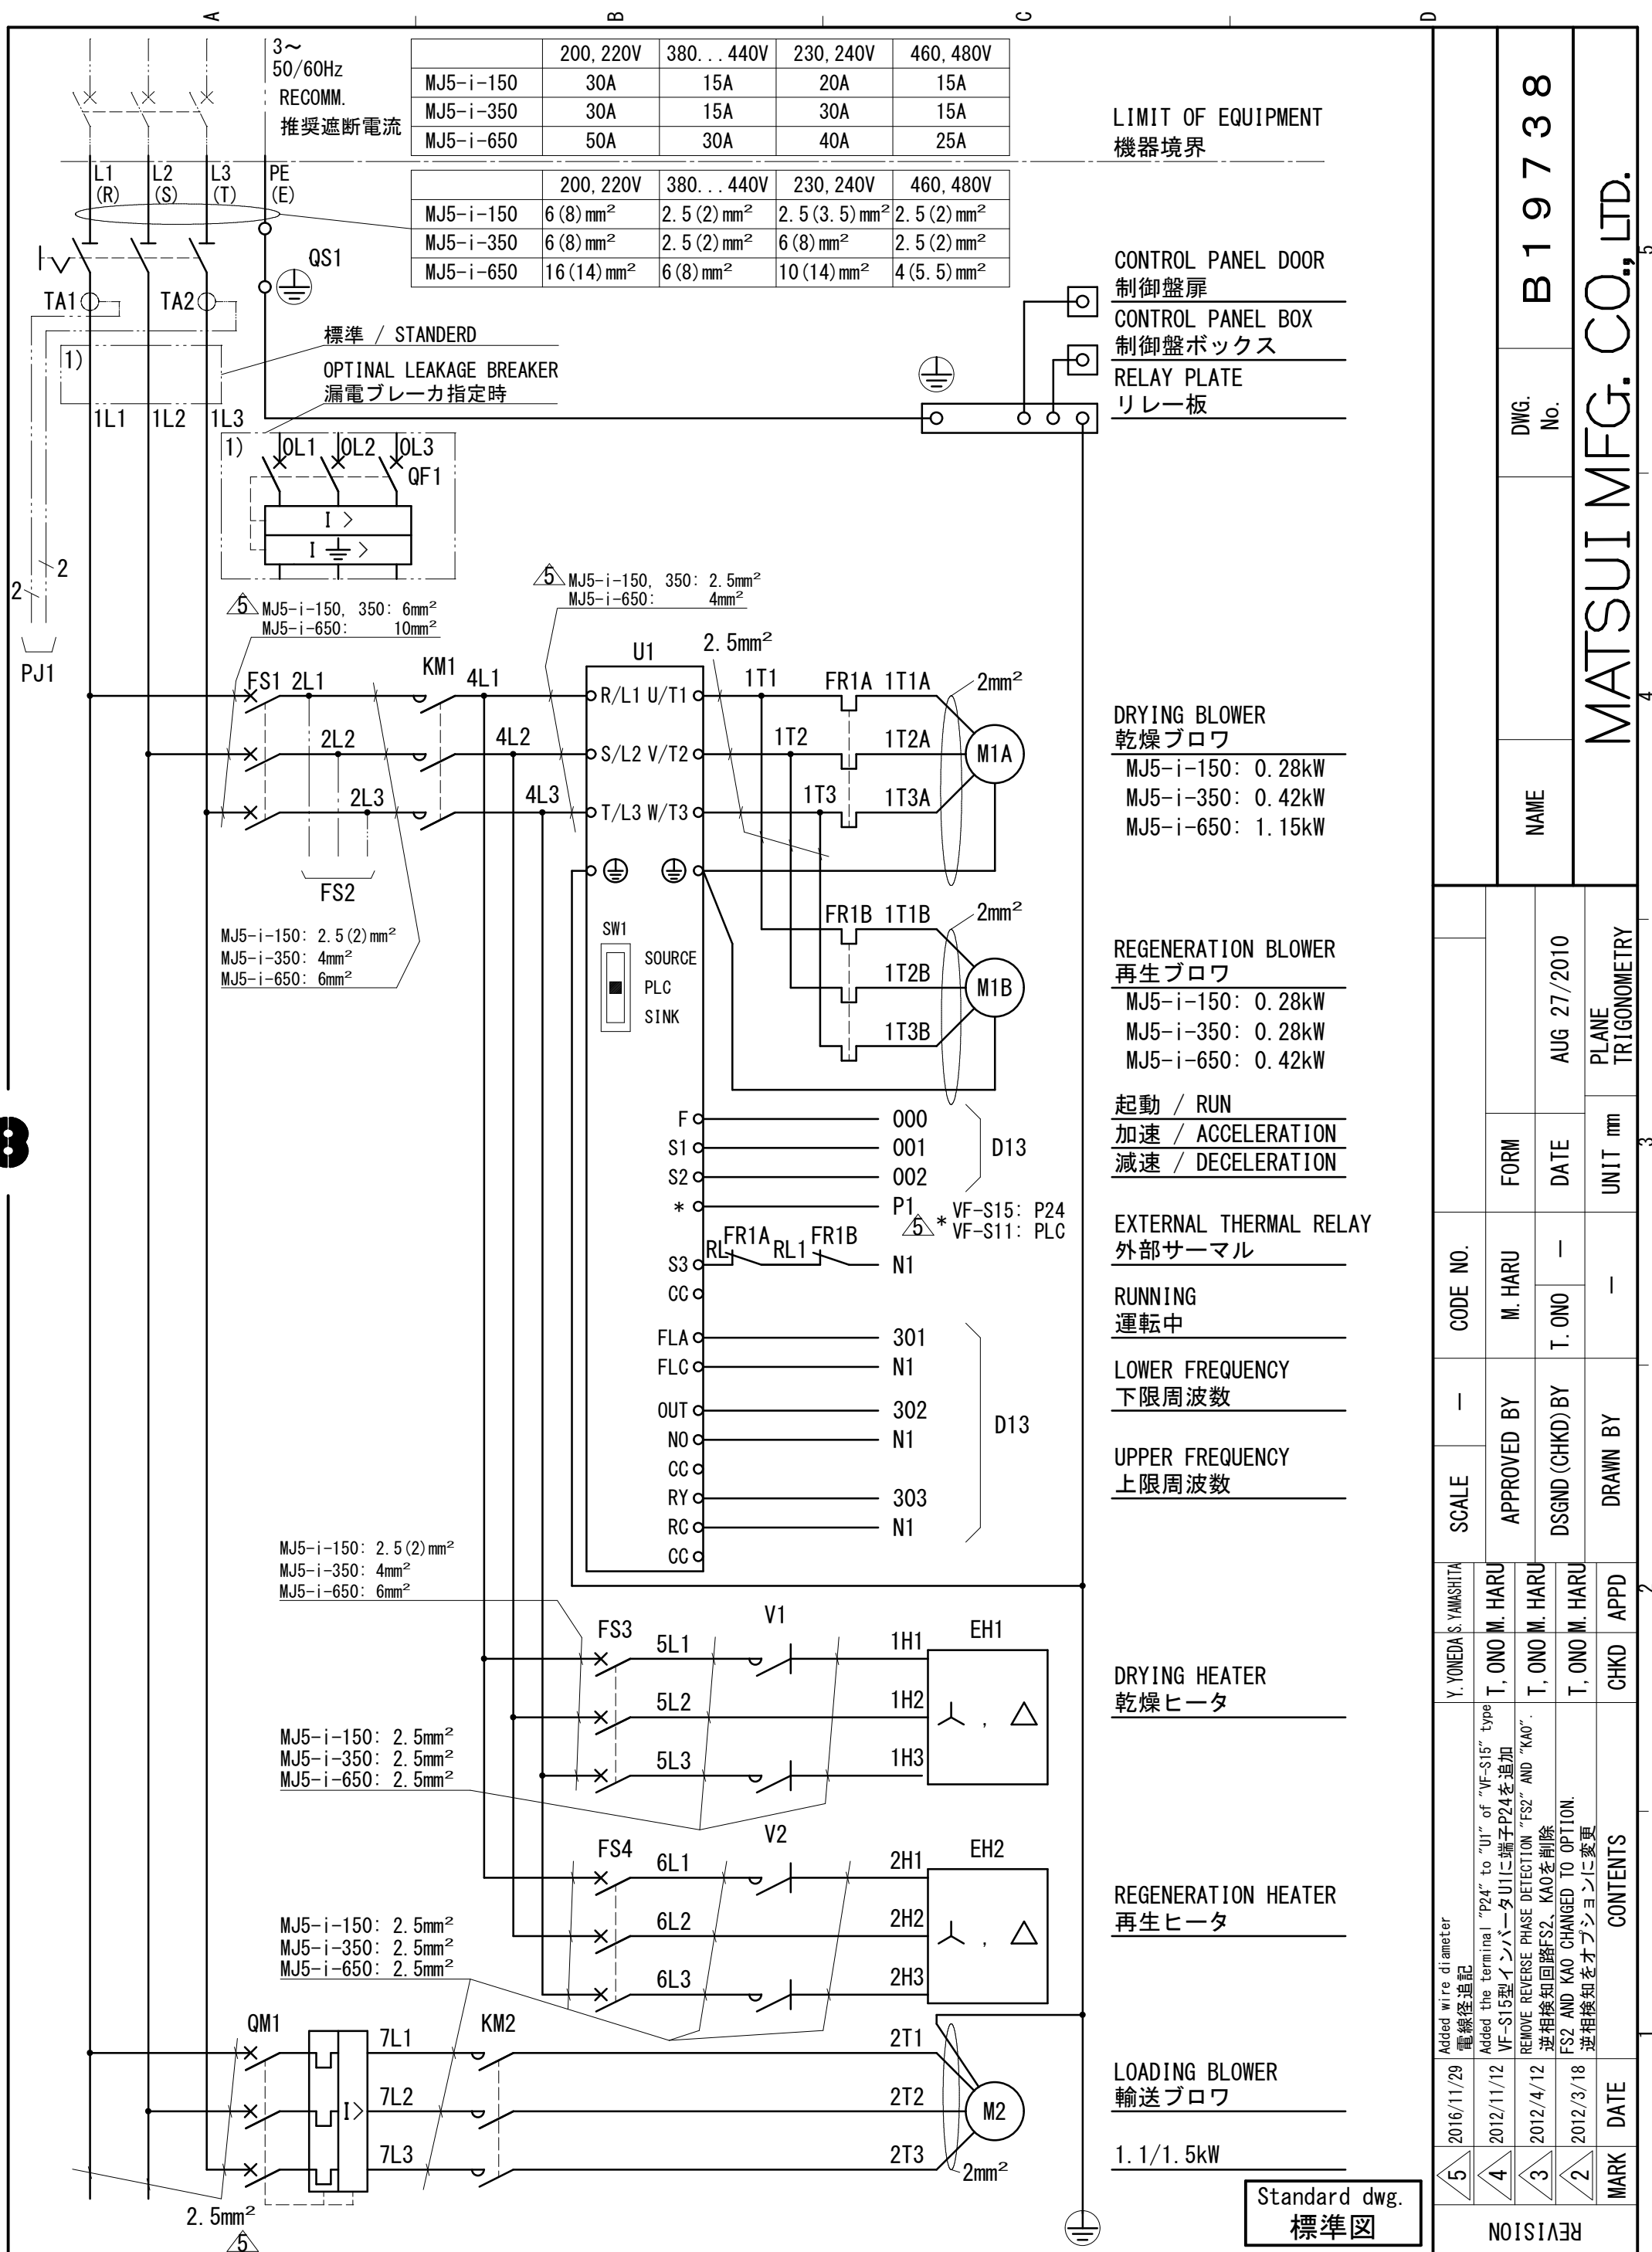

MJ5-i-150

| POWER<br>電源 |    | QF1 |    | FS1 | FS3 | FS4 | OVER CURRENT<br>整定電流 |      |     | EH1  |     |   | EH2 |     |   |
|-------------|----|-----|----|-----|-----|-----|----------------------|------|-----|------|-----|---|-----|-----|---|
|             |    |     |    |     |     |     | FR1A                 | FR1B | QM1 |      |     |   |     |     |   |
| V           | Hz | A   | mA | A   | A   | A   | A                    | A    | A   | kW   | A   |   | kW  | A   |   |
| 200         | 50 | 30  | 30 | 16  | 10  | 6   | 1.0                  | 1.0  | 4.8 | 2.1  | 6.1 | Y | 1.0 | 2.9 | Y |
|             | 60 |     |    |     |     |     |                      |      | 6.2 |      |     |   |     |     |   |
| 220         | 60 | 30  | 30 | 16  | 10  | 6   | 0.94                 | 0.94 | 5.8 | 2.5  | 6.7 | Y | 1.2 | 3.2 | Y |
| 380         | 50 | 15  | 30 | 10  | 6   | 3   | 0.55                 | 0.55 | 2.8 | 2.1  | 3.2 | Y | 1.0 | 1.5 | Y |
| 400         | 50 | 15  | 30 | 10  | 6   | 3   | 0.53                 | 0.53 | 2.9 | 2.32 | 3.3 | Y | 1.1 | 1.6 | Y |
| 415         | 50 | 15  | 30 | 10  | 6   | 3   | 0.53                 | 0.53 | 3.1 | 2.5  | 3.5 | Y | 1.2 | 1.7 | Y |
| 440         | 60 | 15  | 30 | 10  | 6   | 3   | 0.53                 | 0.53 | 3.1 | 2.1  | 2.8 | Y | 1.0 | 1.3 | Y |

MJ5-i-350

| POWER<br>電源 |    | QF1 |    | FS1 | FS3 | FS4 | OVER CURRENT<br>整定電流 |      |     | EH1 |     |   | EH2 |     |   |
|-------------|----|-----|----|-----|-----|-----|----------------------|------|-----|-----|-----|---|-----|-----|---|
|             |    |     |    |     |     |     | FR1A                 | FR1B | QM1 |     |     |   |     |     |   |
| V           | Hz | A   | mA | A   | A   | A   | A                    | A    | A   | kW  | A   |   | kW  | A   |   |
| 200         | 50 | 30  | 30 | 25  | 16  | 10  | 1.9                  | 1.0  | 4.8 | 2.4 | 6.9 | Y | 2.1 | 6.1 | Y |
|             | 60 |     |    |     |     |     |                      |      | 6.2 |     |     |   |     |     |   |
| 220         | 60 | 30  | 30 | 25  | 16  | 10  | 1.9                  | 0.94 | 5.8 | 2.9 | 7.6 | Y | 2.5 | 6.7 | Y |
| 380         | 50 | 15  | 30 | 16  | 6   | 6   | 1.1                  | 0.55 | 2.8 | 2.4 | 3.6 | Y | 2.1 | 3.2 | Y |
| 400         | 50 | 15  | 30 | 16  | 6   | 6   | 1.1                  | 0.53 | 2.9 | 2.7 | 3.8 | Y | 2.3 | 3.3 | Y |
| 415         | 50 | 15  | 30 | 16  | 6   | 6   | 1.1                  | 0.53 | 3.1 | 2.9 | 4.0 | Y | 2.5 | 3.5 | Y |
| 440         | 60 | 15  | 30 | 16  | 6   | 6   | 1.2                  | 0.53 | 3.1 | 2.4 | 3.8 | Y | 2.1 | 2.8 | Y |

MJ5-i-650

| POWER<br>電源 |    | QF1 |    | FS1 | FS3 | FS4         | OVER CURRENT |      |     | EH1 |      |   | EH2 |     |   |
|-------------|----|-----|----|-----|-----|-------------|--------------|------|-----|-----|------|---|-----|-----|---|
|             |    |     |    |     |     |             | 整定電流         |      |     |     |      |   |     |     |   |
|             |    |     |    |     |     |             | FR1A         | FR1B | QM1 |     |      |   |     |     |   |
| V           | Hz | A   | mA | A   | A   | A           | A            | A    | A   | kW  | A    |   | kW  | A   |   |
| 200         | 50 | 50  | 30 | 40  | 25  | 16          | 5.0          | 1.9  | 4.8 | 5.4 | 15.6 | Y | 3.1 | 9.0 | Y |
|             | 60 |     |    |     |     |             |              |      | 6.2 |     |      |   |     |     |   |
| 220         | 60 | 50  | 30 | 40  | 25  | 16          | 4.6          | 1.9  | 5.8 | 6.5 | 17.1 | Y | 3.8 | 9.8 | Y |
| 380         | 50 | 30  | 30 | 25  | 16  | 10<br>( 8 ) | 2.6          | 1.1  | 2.8 | 5.4 | 8.2  | Y | 3.1 | 4.7 | Y |
| 400         | 50 | 30  | 30 | 25  | 16  | 10<br>( 8 ) | 2.6          | 1.1  | 2.9 | 6.0 | 8.6  | Y | 3.4 | 5.0 | Y |
| 415         | 50 | 30  | 30 | 25  | 16  | 10<br>( 8 ) | 2.5          | 1.1  | 3.1 | 6.4 | 8.9  | Y | 3.7 | 5.1 | Y |
| 440         | 60 | 30  | 30 | 25  | 16  | 10<br>( 8 ) | 2.5          | 1.2  | 3.1 | 5.4 | 7.1  | Y | 3.1 | 4.1 | Y |

Standard dwg.  
標準図

|                                                                                       |                                                                                       |                                                                                       |                                                                                       |                 |                              |                       |           |                       |      |          |  |  |  |  |  |  |
|---------------------------------------------------------------------------------------|---------------------------------------------------------------------------------------|---------------------------------------------------------------------------------------|---------------------------------------------------------------------------------------|-----------------|------------------------------|-----------------------|-----------|-----------------------|------|----------|--|--|--|--|--|--|
|  |  |  |  | 2012/4/26       | FS4 RATED CURRENT<br>FS4 電流値 | T, ONO M. HARU        | 2012/3/18 | DATE                  | MARK | REVISION |  |  |  |  |  |  |
|                                                                                       |                                                                                       |                                                                                       |                                                                                       |                 |                              |                       |           |                       |      |          |  |  |  |  |  |  |
|                                                                                       |                                                                                       |                                                                                       |                                                                                       |                 |                              |                       |           |                       |      |          |  |  |  |  |  |  |
| SCALE                                                                                 |                                                                                       | APPROVED BY                                                                           |                                                                                       | DSGND (CHKD) BY |                              | DRAWN BY              |           | CONTENTS              |      |          |  |  |  |  |  |  |
| CODE NO.                                                                              |                                                                                       | M. HARU                                                                               |                                                                                       | T. ONO          |                              | APPD                  |           | CHKD                  |      |          |  |  |  |  |  |  |
| FORM                                                                                  |                                                                                       | DATE                                                                                  |                                                                                       | UNIT mm         |                              | PLANE                 |           | TRIGONOMETRY          |      |          |  |  |  |  |  |  |
| AUG/1/2011                                                                            |                                                                                       | AUG/1/2011                                                                            |                                                                                       | AUG/1/2011      |                              | AUG/1/2011            |           | AUG/1/2011            |      |          |  |  |  |  |  |  |
| NAME                                                                                  |                                                                                       | DWG. No.                                                                              |                                                                                       | B 3 4 0 6 4     |                              | MATSUI MFG. CO., LTD. |           | MATSUI MFG. CO., LTD. |      |          |  |  |  |  |  |  |



MJ5-i-150-U

| POWER<br>電源 |    | QF1 |  | FS1        | FS3 | FS4 | OVER CURRENT |      |     | EH1 |     |   | EH2 |     |   |
|-------------|----|-----|--|------------|-----|-----|--------------|------|-----|-----|-----|---|-----|-----|---|
|             |    |     |  |            |     |     | 整定電流         |      |     |     |     |   |     |     |   |
|             |    |     |  |            |     |     | FR1A         | FR1B | QM1 |     |     |   |     |     |   |
| V           | Hz | A   |  | A          | A   | A   | A            | A    | A   | kW  | A   |   | kW  | A   |   |
| 230         | 60 | 20  |  | 16         | 10  | 6   | 1.0          | 1.0  | 5.3 | 2.3 | 5.8 | Δ | 1.1 | 2.8 | Δ |
| 240         | 60 | 20  |  | 16         | 10  | 6   | 1.0          | 1.0  | 5.8 | 2.5 | 6.0 | Δ | 1.2 | 2.9 | Δ |
| 460         | 60 | 15  |  | 10<br>( 8) | 6   | 3   | 0.47         | 0.47 | 2.7 | 2.3 | 2.9 | Y | 1.1 | 1.4 | Y |
| 480         | 60 | 15  |  | 10<br>( 8) | 6   | 3   | 0.6          | 0.6  | 2.9 | 2.5 | 3.0 | Y | 1.2 | 1.4 | Y |

MJ5-i-350-U

| POWER<br>電源 |    | QF1 |  | FS1 | FS3 | FS4 | OVER CURRENT |      |     | EH1 |     |   | EH2 |     |   |
|-------------|----|-----|--|-----|-----|-----|--------------|------|-----|-----|-----|---|-----|-----|---|
|             |    |     |  |     |     |     | 整定電流         |      |     |     |     |   |     |     |   |
|             |    |     |  |     |     |     | FR1A         | FR1B | QM1 |     |     |   |     |     |   |
| V           | Hz | A   |  | A   | A   | A   | A            | A    | A   | kW  | A   |   | kW  | A   |   |
| 230         | 60 | 30  |  | 25  | 10  | 10  | 2.0          | 1.0  | 5.3 | 2.6 | 6.6 | Δ | 2.3 | 5.8 | Δ |
| 240         | 60 | 30  |  | 25  | 10  | 10  | 2.0          | 1.0  | 5.3 | 2.9 | 6.9 | Δ | 2.5 | 6.0 | Δ |
| 460         | 60 | 15  |  | 13  | 6   | 6   | 1.0          | 0.47 | 2.7 | 2.6 | 3.3 | Y | 2.3 | 2.9 | Y |
| 480         | 60 | 15  |  | 13  | 6   | 6   | 1.0          | 0.47 | 2.7 | 2.9 | 3.4 | Y | 2.5 | 3.0 | Y |


MJ5-i-650-U

| POWER<br>電源 |    | QF1 |  | FS1 | FS3 | FS4 | OVER CURRENT |      |     | EH1 |      |   | EH2 |     |   |
|-------------|----|-----|--|-----|-----|-----|--------------|------|-----|-----|------|---|-----|-----|---|
|             |    |     |  |     |     |     | 整定電流         |      |     |     |      |   |     |     |   |
|             |    |     |  |     |     |     | FR1A         | FR1B | QM1 |     |      |   |     |     |   |
| V           | Hz | A   |  | A   | A   | A   | A            | A    | A   | kW  | A    |   | kW  | A   |   |
| 230         | 60 | 40  |  | 40  | 20  | 16  | 4.5          | 2.0  | 5.3 | 5.4 | 13.6 | Y | 3.1 | 7.8 | Y |
| 240         | 60 | 40  |  | 40  | 20  | 16  | 4.5          | 2.0  | 5.3 | 5.9 | 14.2 | Y | 3.4 | 8.1 | Y |
| 460         | 60 | 25  |  | 25  | 16  | 8   | 2.3          | 1.0  | 2.7 | 5.9 | 7.4  | Y | 3.4 | 4.3 | Y |
| 480         | 60 | 25  |  | 25  | 16  | 8   | 2.3          | 1.0  | 2.7 | 6.4 | 7.7  | Y | 3.7 | 4.4 | Y |

Standard dwg.  
標準図

[illegible]



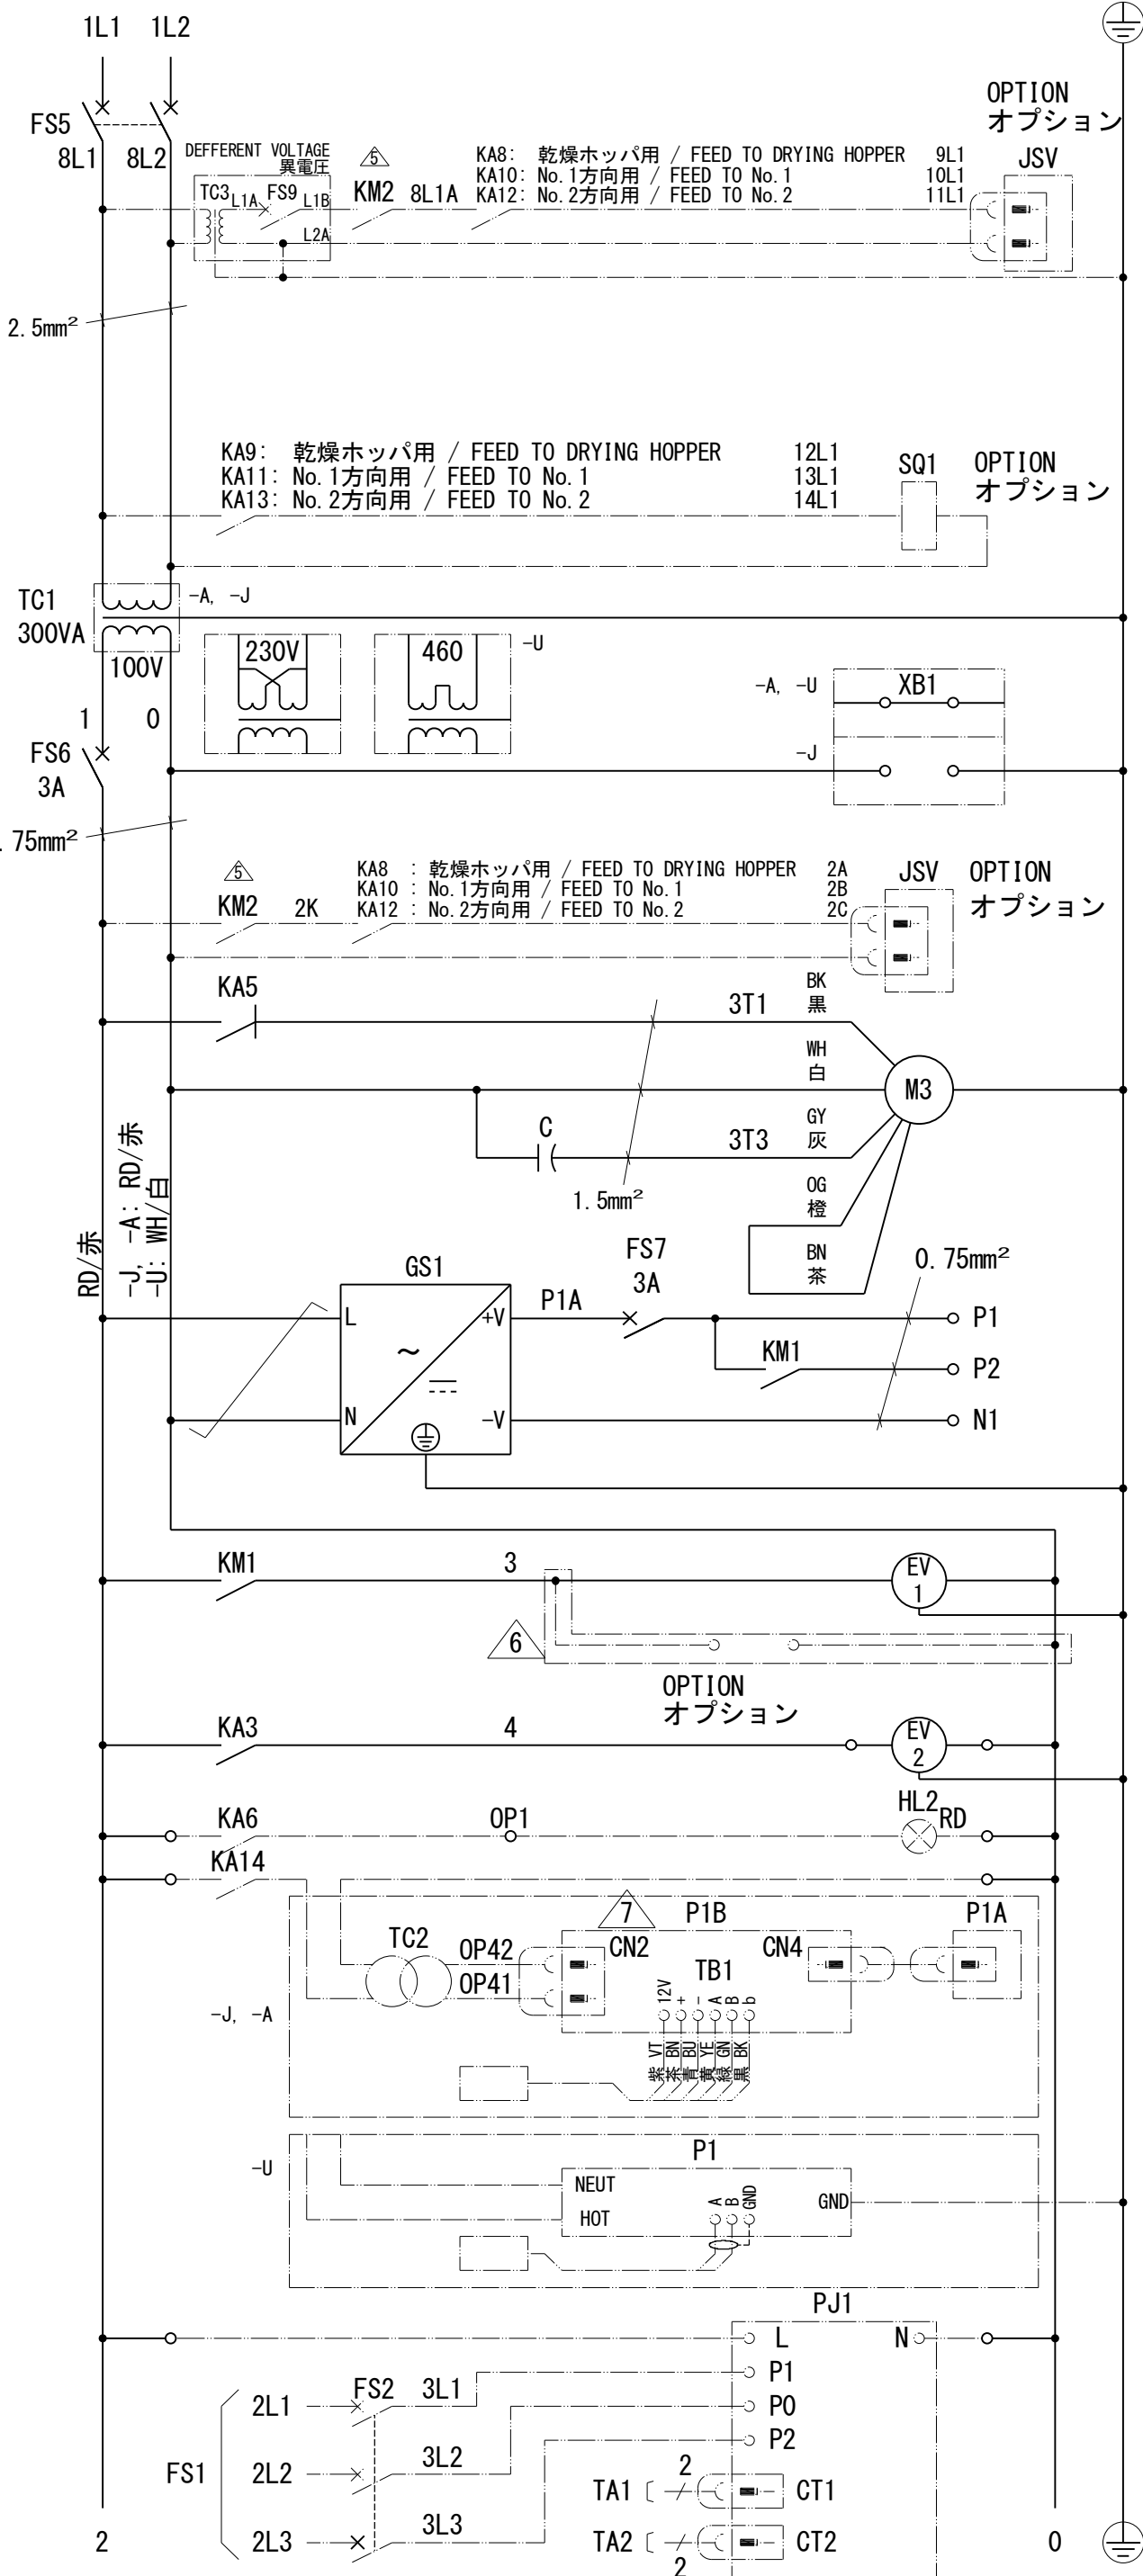

JSV (200VAC)  
IN CASE OF 200VAC POWER ONLY  
AC200V電源時のみ

JET CLONE DAMPER  
ジェットクロナダンパ  
IN CASE OF 200VAC POWER ONLY  
AC200V電源時のみ

JSV (100VAC)  
IN CASE OF 100VAC POWER ONLY  
AC100V電源時のみ

HONEYCOMB ROTATION  
ハニカム回転  
25W

CIRCUIT POWER SUPPLY  
操作電源  
24VDC

CONTROL PANEL COOLING  
盤換気

DIGI-PECA UNIT  
デジペカユニット  
IN CASE OF 100VAC POWER ONLY  
AC100V電源時のみ

COOLING OF RETURN DRY AIR  
戻り乾燥エア冷却


ALARM LIGHT  
警報表示灯  
OPTION  
オプション

DEW POINT METER  
露点表示器  
OPTION  
オプション

Eco-POWER METER  
電力量計  
OPTION  
オプション


Standard dwg.  
標準図

|                       |              |             |                          |          |                           |                 |      |                     |      |             |                       |
|-----------------------|--------------|-------------|--------------------------|----------|---------------------------|-----------------|------|---------------------|------|-------------|-----------------------|
| REVISION              | <div>7</div> | 007/11/2016 | P1B CONNECTOR No. CHANGE | Y. IRAKI | Y. YONEDA<br>Y. NAKAMURA  | SCALE           | —    | CODE NO.            |      |             |                       |
|                       | <div>6</div> | 2015/4/1    | KM1 Contact              |          | K. SHIMIZU<br>M. NAKANO   | APPROVED BY     |      | M. HARU             | FORM |             |                       |
|                       | <div>5</div> | 2014/10/7   | KM2 Contact              |          | Y. YONEDA<br>J. KINOSHITA | DSGND (CHKD) BY |      | Y. YONEDA<br>T. ONO | DATE | AUG/03/2010 |                       |
|                       | <div>4</div> | 2014/3/7    | TC3, FS9                 |          | Y. YONEDA<br>Y. NAKAMURA  | DRAWN BY        |      | —                   | UNIT | mm          | PLANE<br>TRIGONOMETRY |
|                       |              | MARK        | DATE                     | CONTENTS |                           | CHKD            | APPD |                     |      |             |                       |
| MATSUI MFG. CO., LTD. |              |             |                          |          |                           |                 |      |                     |      |             |                       |
| NAME                  |              |             |                          |          |                           |                 |      |                     |      |             |                       |
| DWG. NO.              |              |             |                          |          |                           |                 |      |                     |      |             |                       |
| B 1 9 0 0 8           |              |             |                          |          |                           |                 |      |                     |      |             |                       |
| A3TR                  |              |             |                          |          |                           |                 |      |                     |      |             |                       |

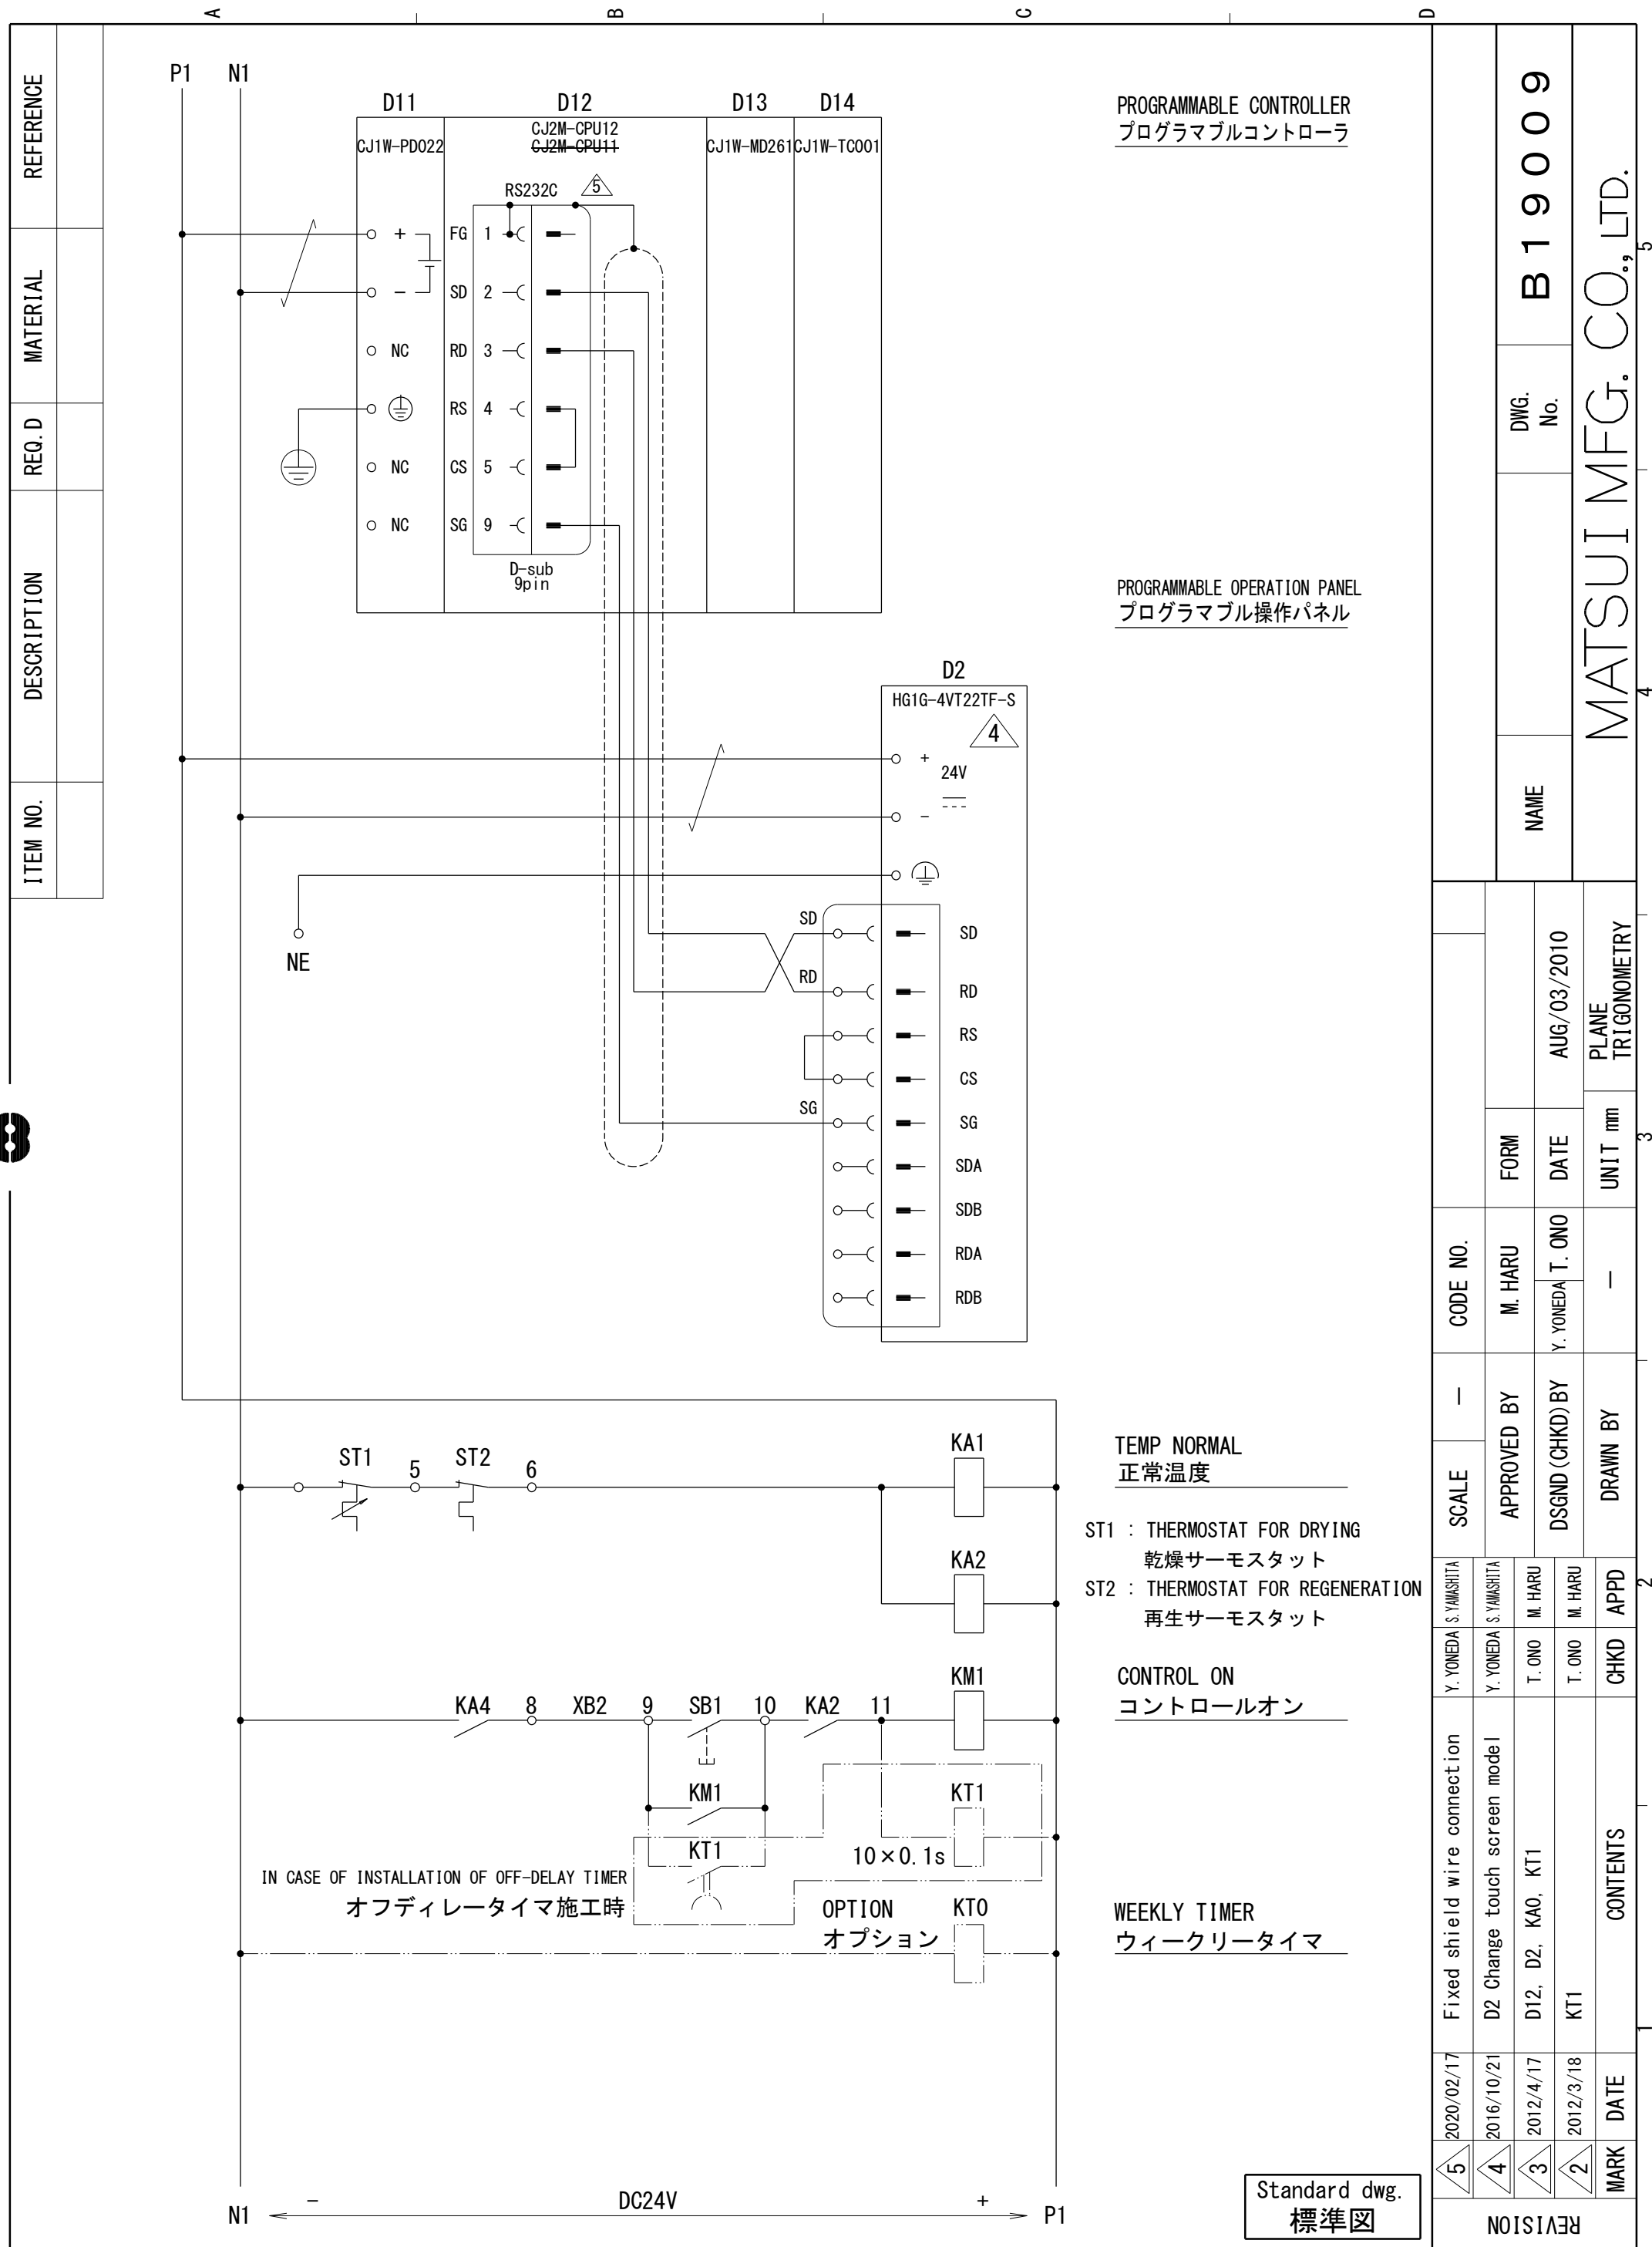









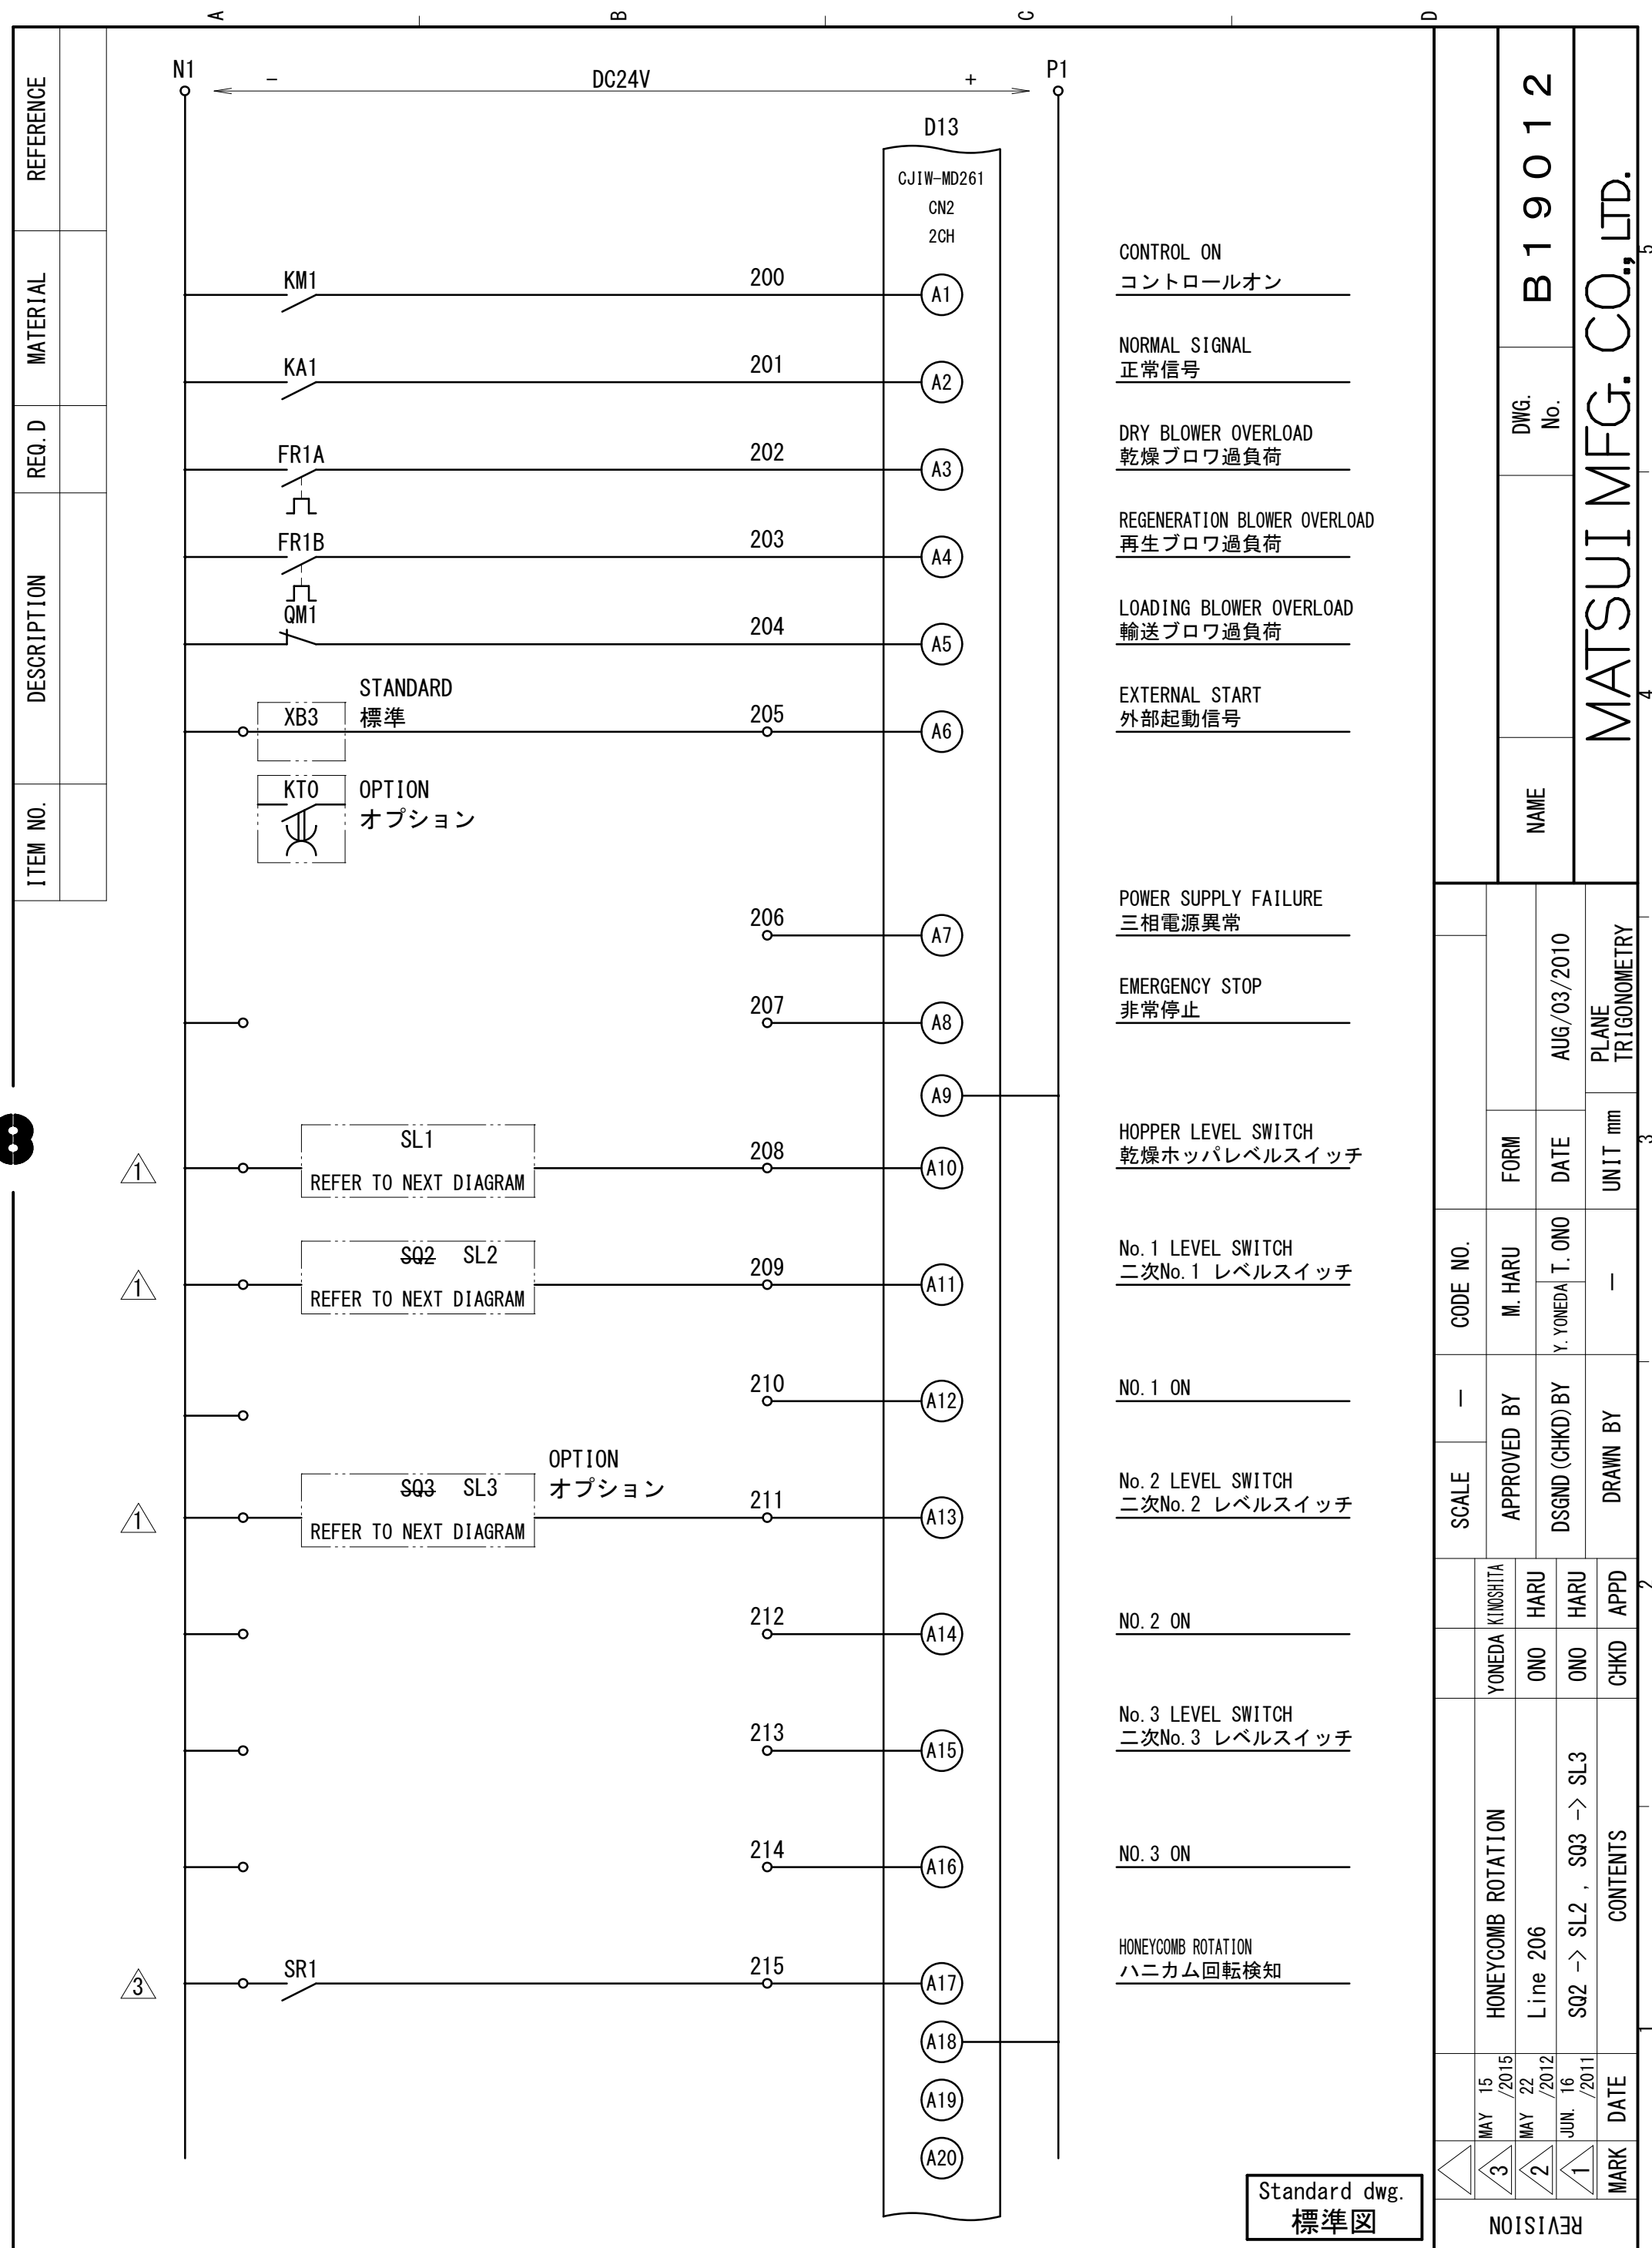







LEVEL SWITCH OF DRY MATERIAL  
乾燥ホッパレベルスイッチ  
SL1





[ ]: CONTACT NUMBER

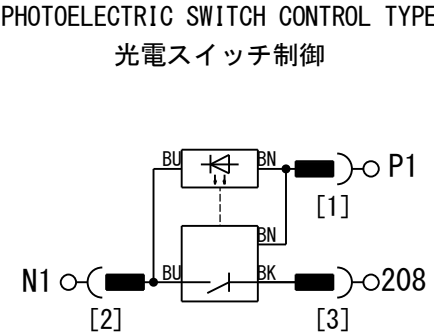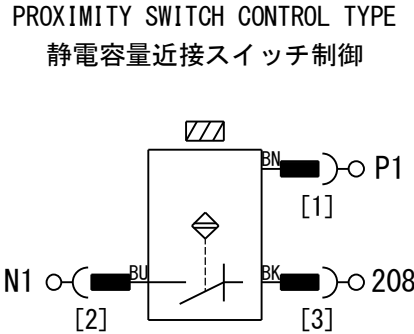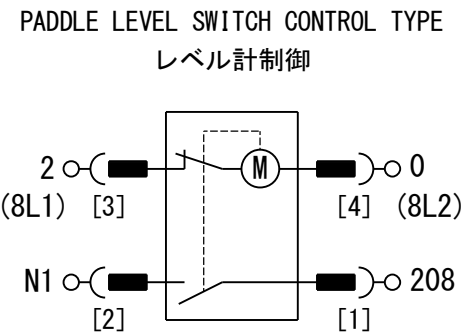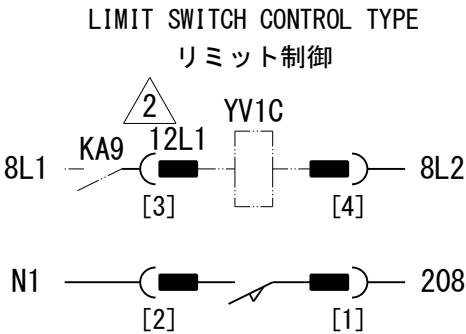

LEVEL SWITCH OF NO. 1 MATERIAL  
二次No. 1 レベルスイッチ  
SL2

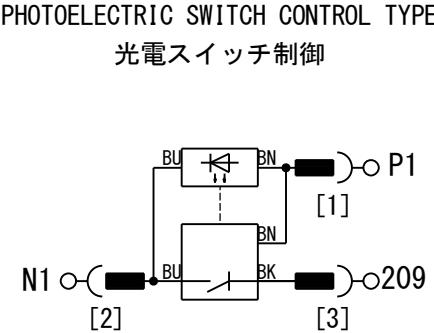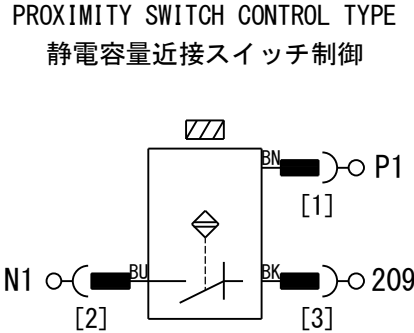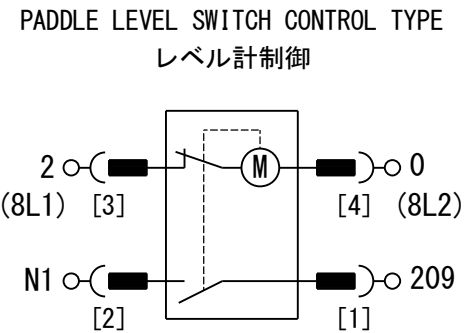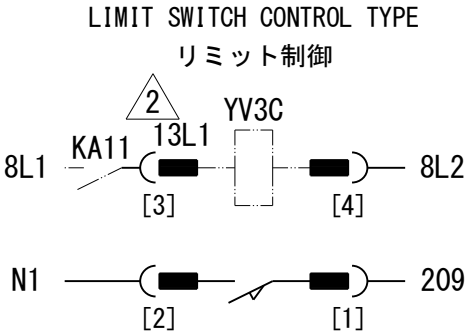

LEVEL SWITCH OF NO. 2 MATERIAL  
二次No. 2 レベルスイッチ  
SL3

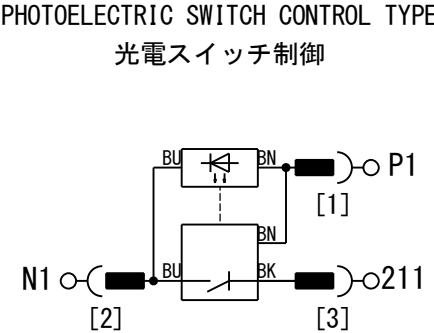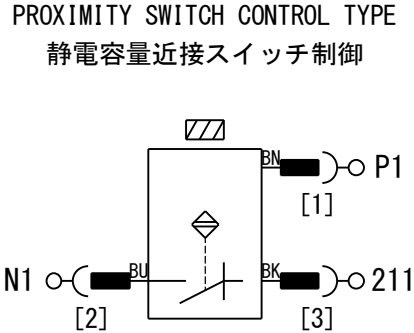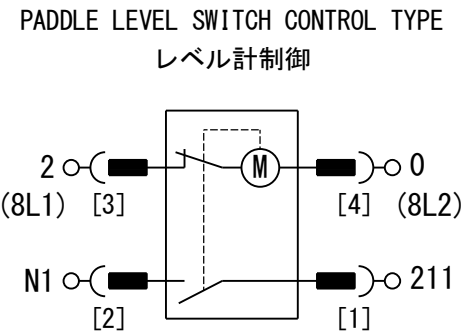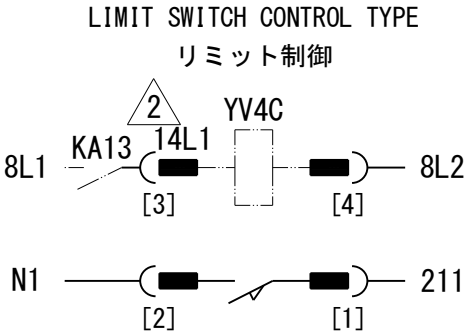


Standard dwg.  
標準図

| REVISION | △    |            |                         |          |             | SCALE           | —       | CODE NO. |                       |              |  |
|----------|------|------------|-------------------------|----------|-------------|-----------------|---------|----------|-----------------------|--------------|--|
|          | △    |            |                         |          |             | APPROVED BY     | M. HARU | FORM     |                       |              |  |
|          | 2    | 2015/10/15 | ADD TO LINE NUMBER/線番追加 | Y. ARAKI | Y. NAKAMURA | DSGND (CHKD) BY | T. ONO  | —        | DATE                  | JUN. 16/2011 |  |
|          | 1    | 2011/8/2   | LINE NUMBER/線番 3 → 2    | T. ONO   | M. HARU     | DRAWN BY        | —       | UNIT mm  | PLANE TRIGONOMETRY    |              |  |
| MARK     | DATE | CONTENTS   |                         |          | CHKD        | APPD            |         |          | MATSUI MFG. CO., LTD. |              |  |



| ITEM NO. | DESCRIPTION | REQ. D | MATERIAL | REFERENCE |
|----------|-------------|--------|----------|-----------|
|          |             |        |          |           |

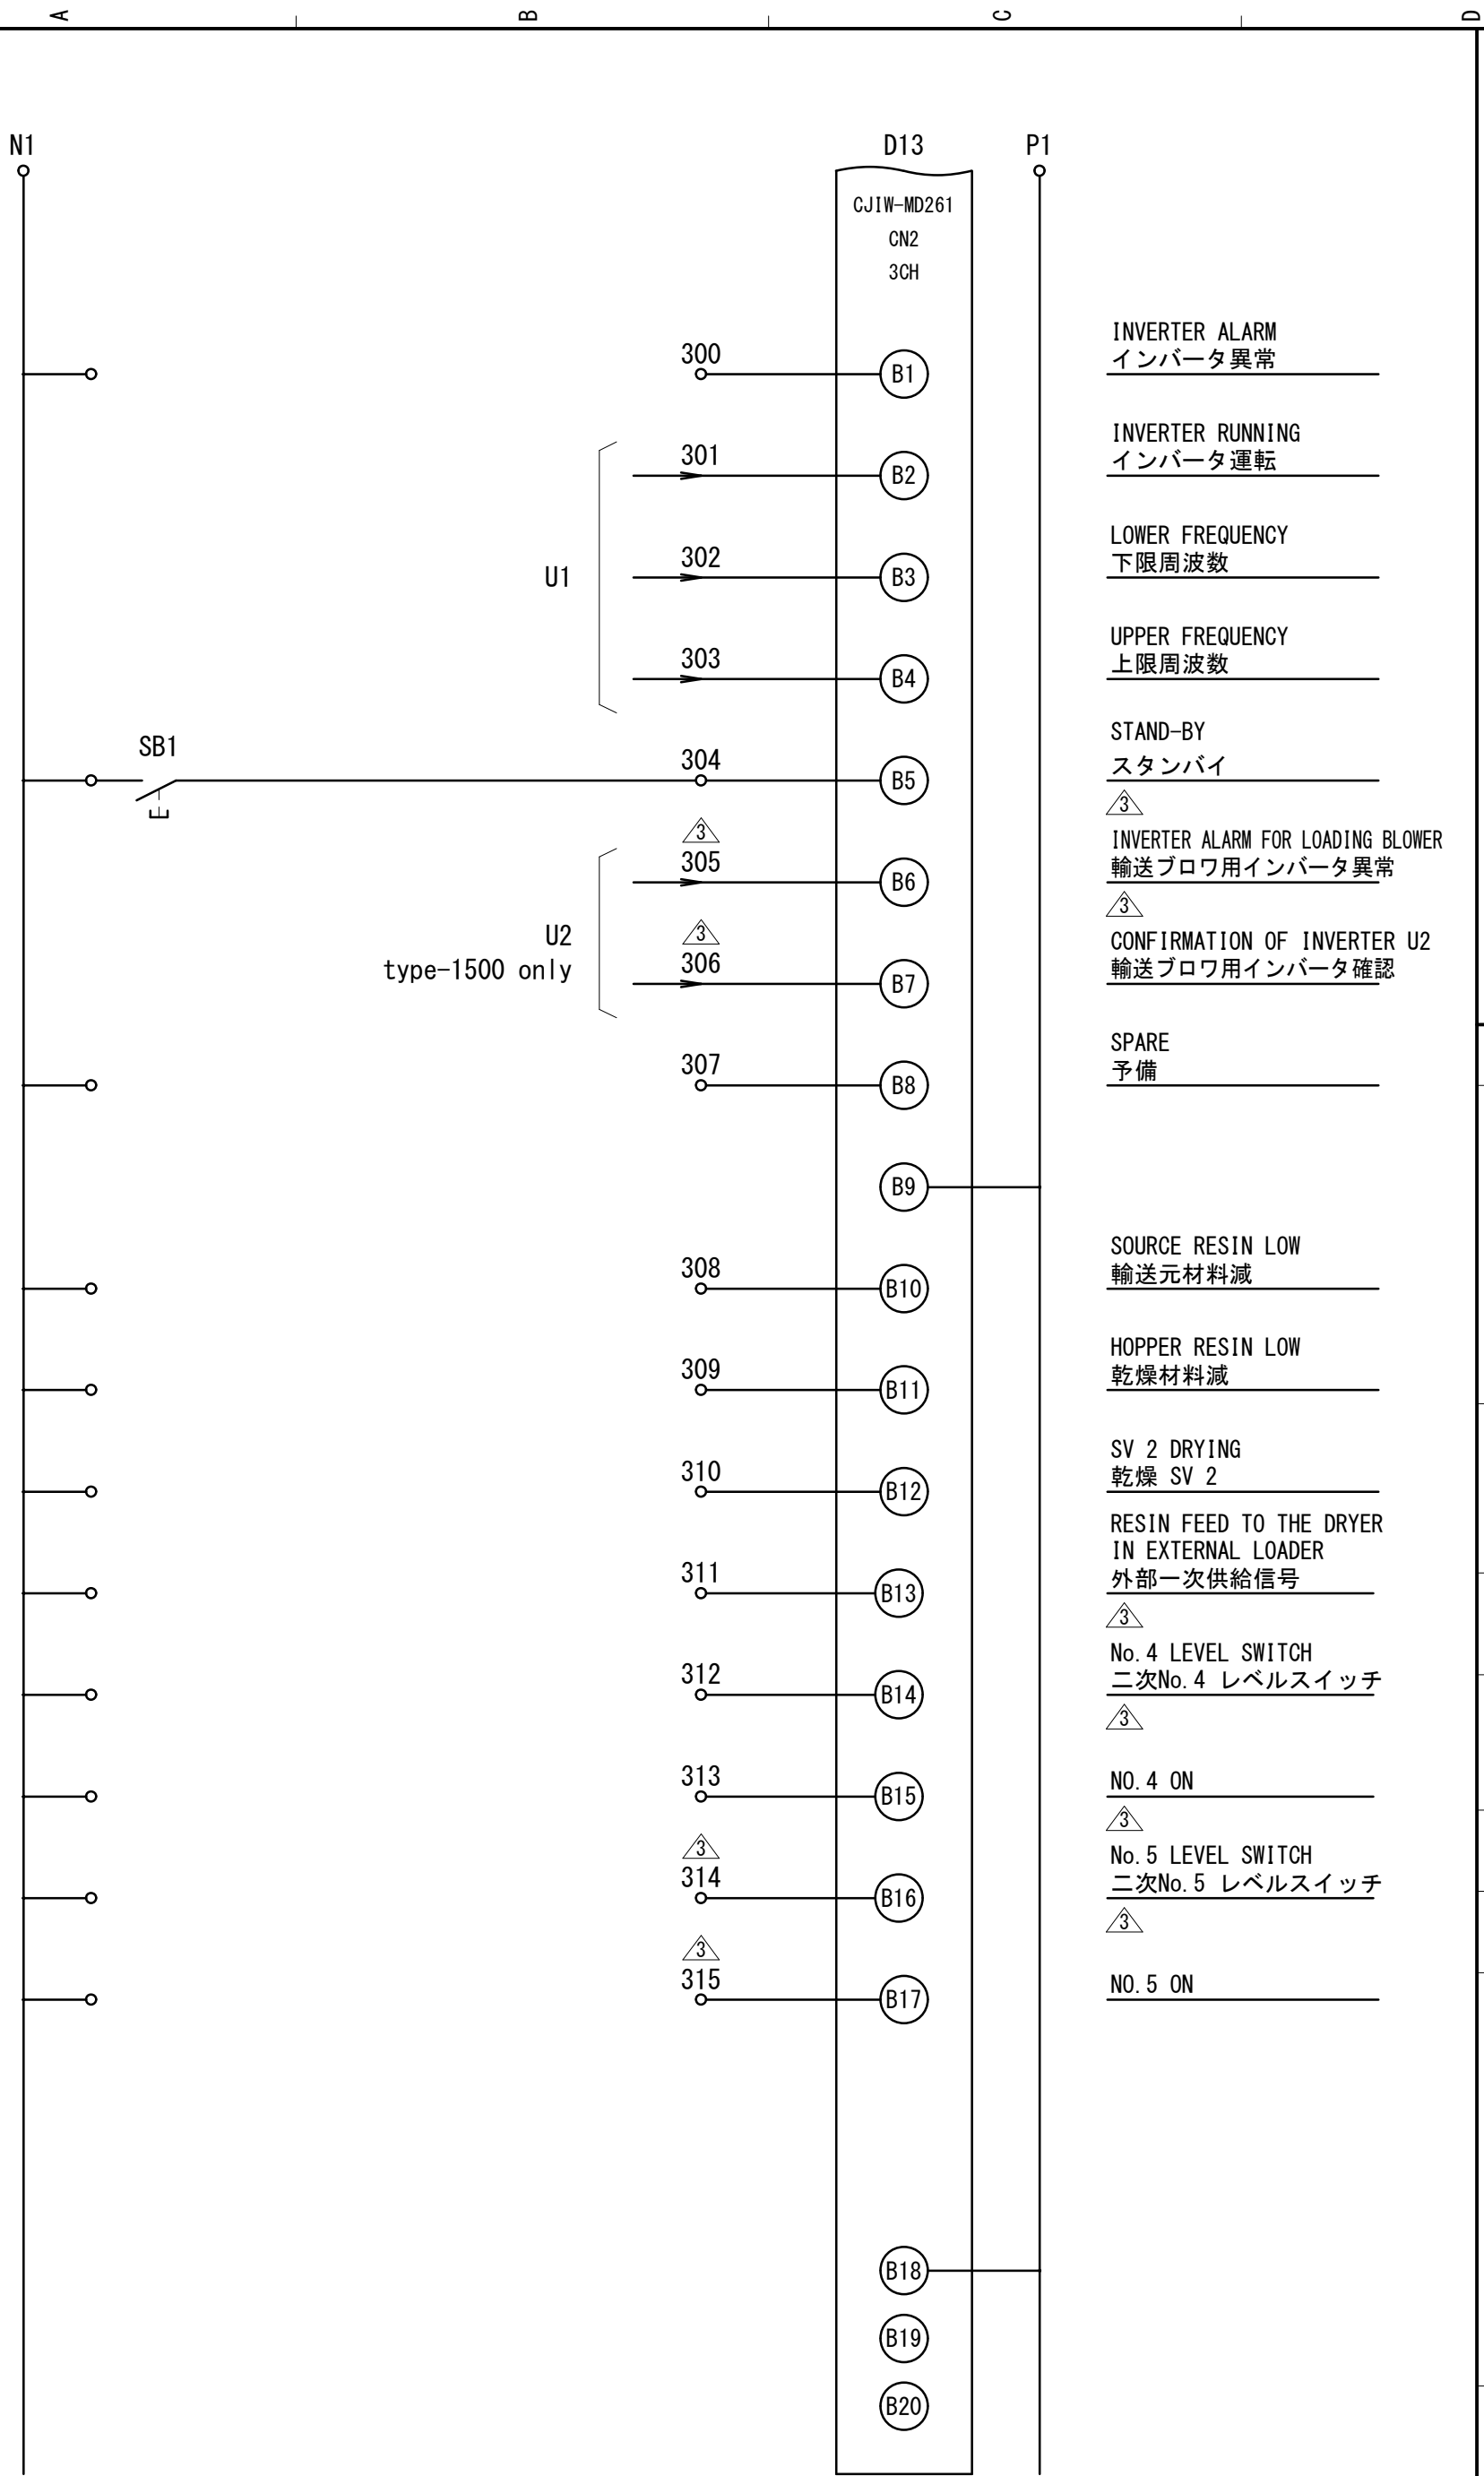


|                       |      |           |                         |                       |                 |           |          |       |              |
|-----------------------|------|-----------|-------------------------|-----------------------|-----------------|-----------|----------|-------|--------------|
| REVISION              | △    |           |                         |                       | SCALE           | —         | CODE NO. |       |              |
|                       | 3    | 2014/1/10 | INPUT 312-315/入力312-315 | Y. YONEDA Y. NAKAMURA | APPROVED BY     |           | M. HARU  | FORM  |              |
|                       | 2    | 2012/8/30 | INPUT 311/入力311         | T. ONO                |                 | M. HARU   |          | DATE  | AUG./03/2010 |
|                       | 1    | 2012/4/24 | INPUT 310/入力310         | T. ONO                | DSGND (CHKD) BY | Y. YONEDA | T. ONO   | UNIT  | mm           |
|                       | MARK | DATE      | CONTENTS                | CHKD                  | APPD            | DRAWN BY  | —        | PLANE | TRIGONOMETRY |
| MATSUI MFG. CO., LTD. |      |           |                         |                       |                 |           |          |       |              |
| B 1 9 0 1 3           |      |           |                         |                       |                 |           |          |       |              |
| NAME                  |      |           |                         |                       |                 |           |          |       |              |
| DWG. No.              |      |           |                         |                       |                 |           |          |       |              |









| ITEM NO. | DESCRIPTION                  | REQ. D | MATERIAL | REFERENCE  |
|----------|------------------------------|--------|----------|------------|
|          | CONTROL PANEL BOX<br>制御盤ボックス |        | SPCC     | t1.5 (1.6) |

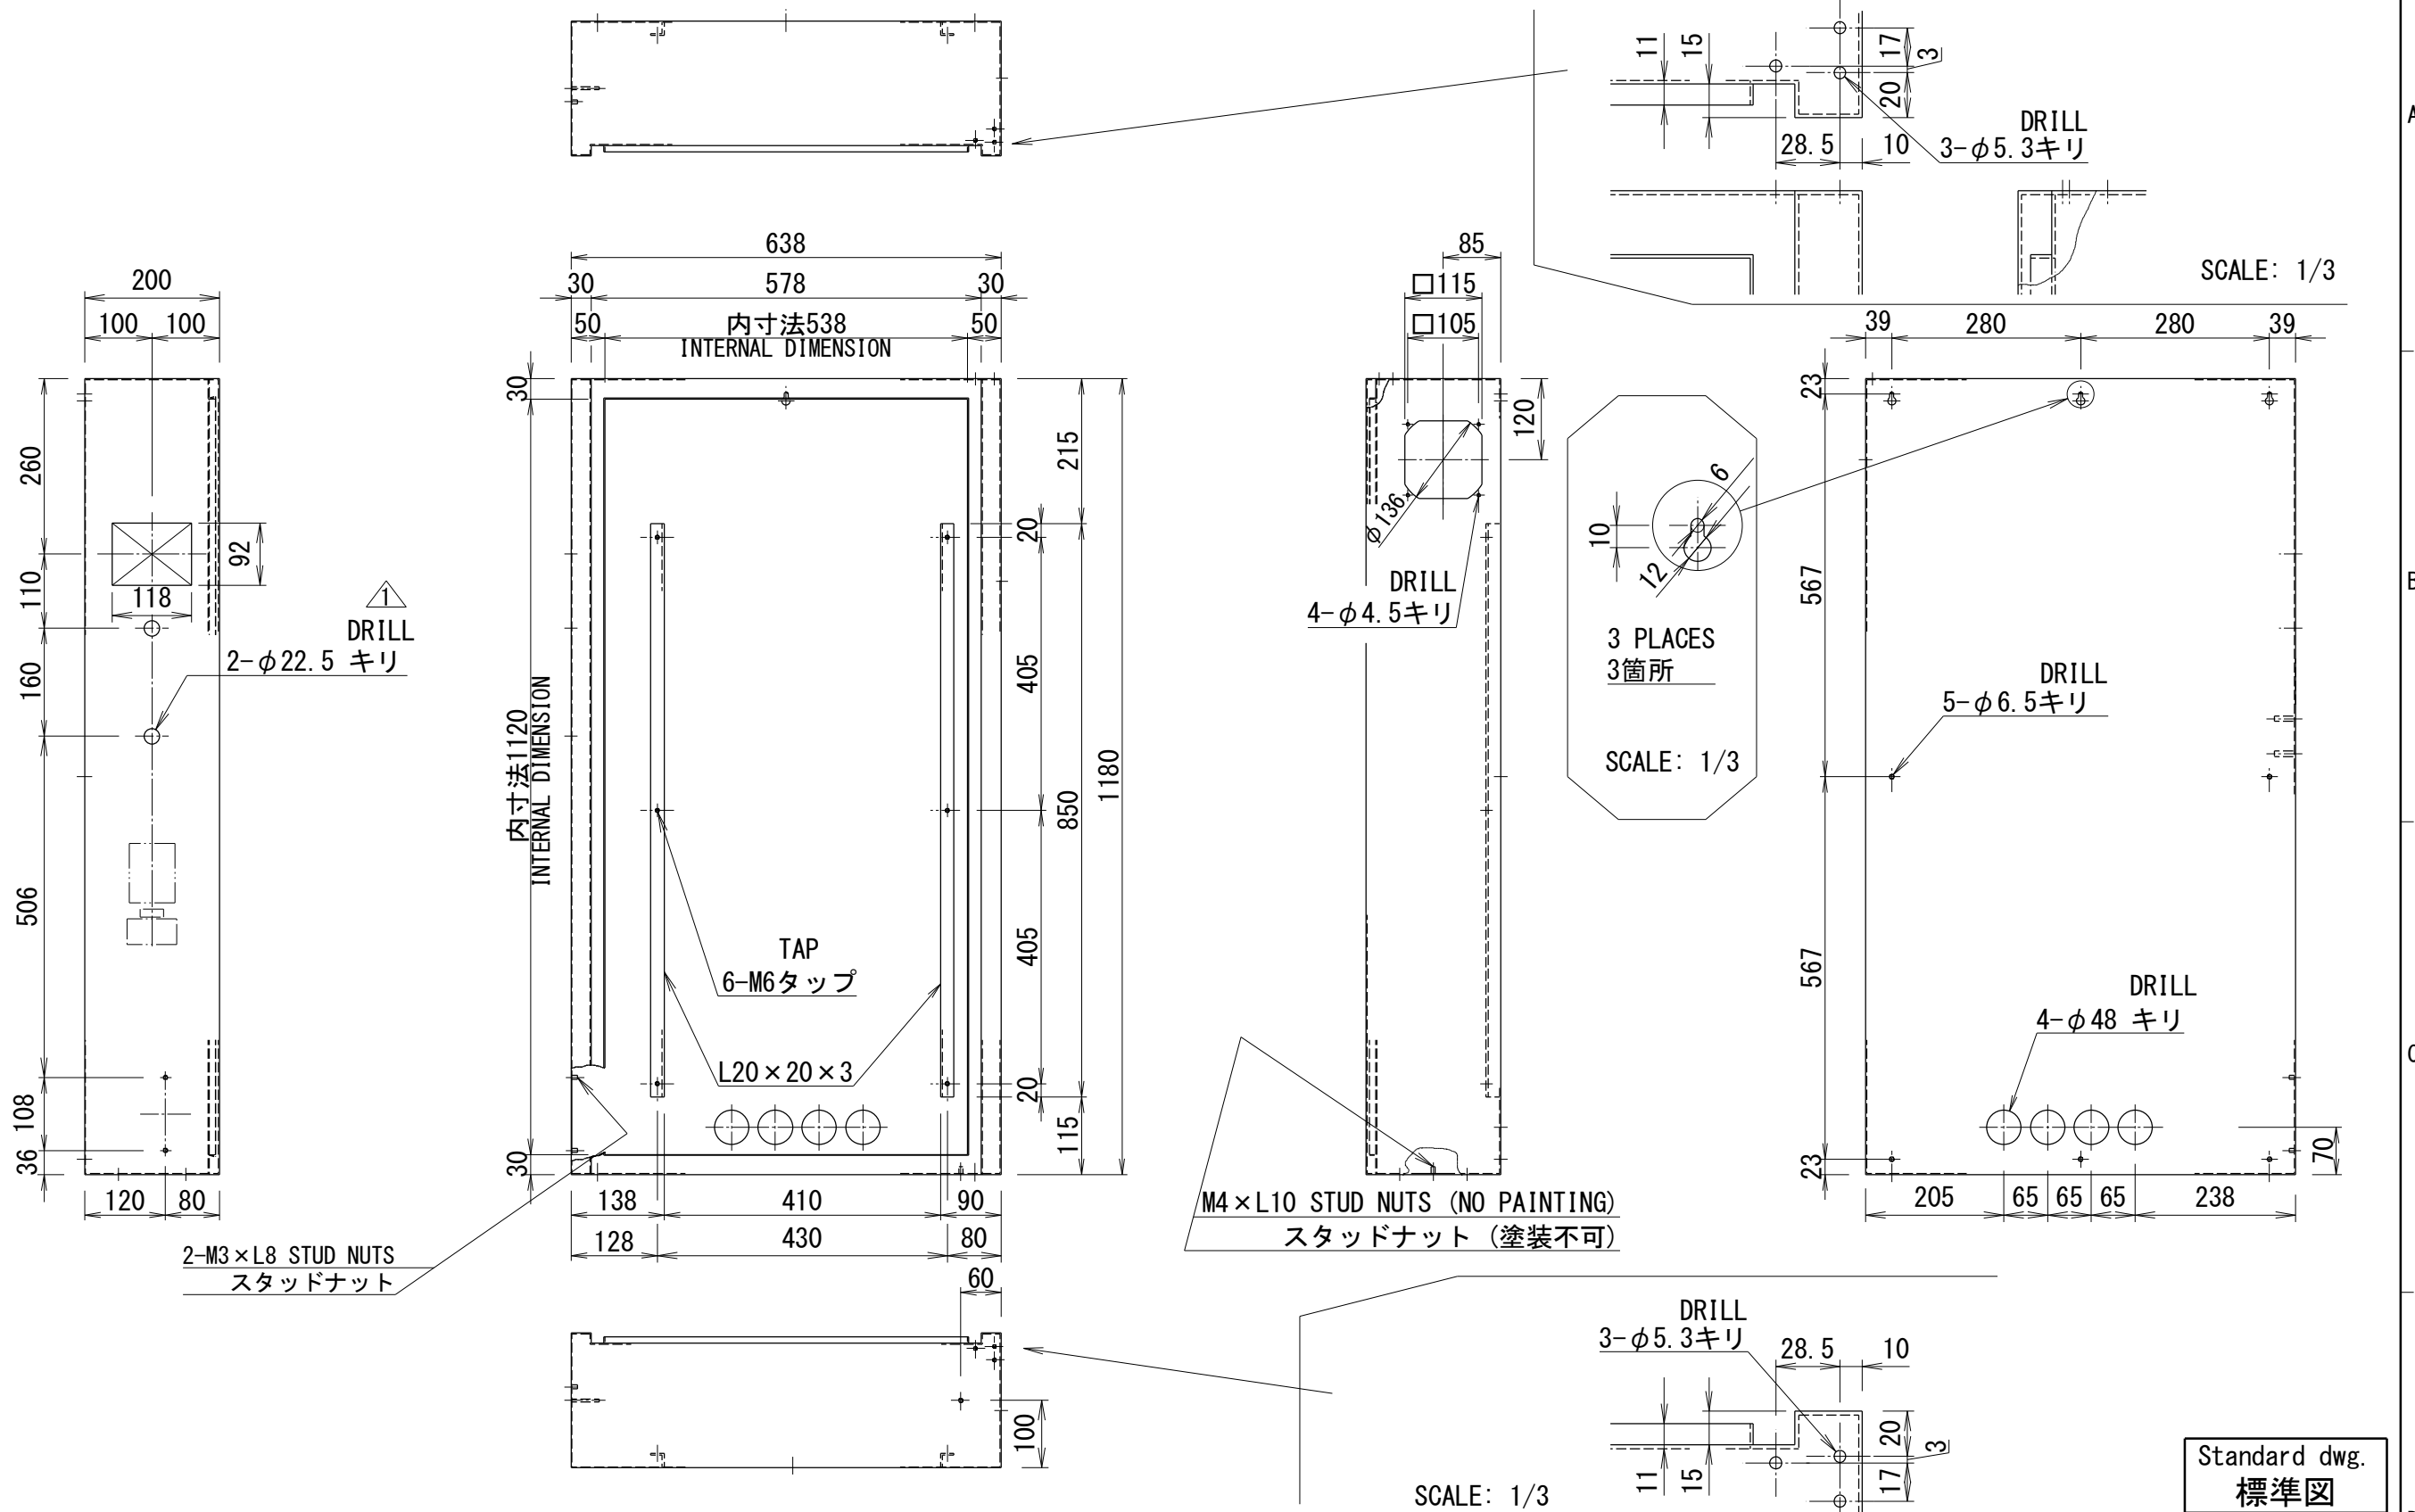

| REVISION | △    |              |                                                  |        |            | SCALE           | 1/10<br>(1/3) | CODE NO. |                       |             |                       |  |          |
|----------|------|--------------|--------------------------------------------------|--------|------------|-----------------|---------------|----------|-----------------------|-------------|-----------------------|--|----------|
|          | △    |              |                                                  |        |            | APPROVED BY     | S. YAMASHITA  | FORM     |                       |             |                       |  |          |
|          | 1    | AUG. 27/2018 | Change of buzzer mounting process.<br>ブザー取付け加工変更 | YONEDA | MATSUSHITA | DSGND (CHKD) BY | Y. YONEDA     | —        | DATE                  | OCT 21/2016 | NAME                  |  | DWG. NO. |
|          | △    |              | ORIGINAL B23395                                  |        |            | DRAWN BY        | —             | UNIT mm  | PLANE<br>TRIGONOMETRY |             |                       |  | D18308   |
|          | MARK | DATE         | CONTENTS                                         | CHKD   | APPD       |                 |               |          |                       |             | MATSUI MFG. CO., LTD. |  |          |




1

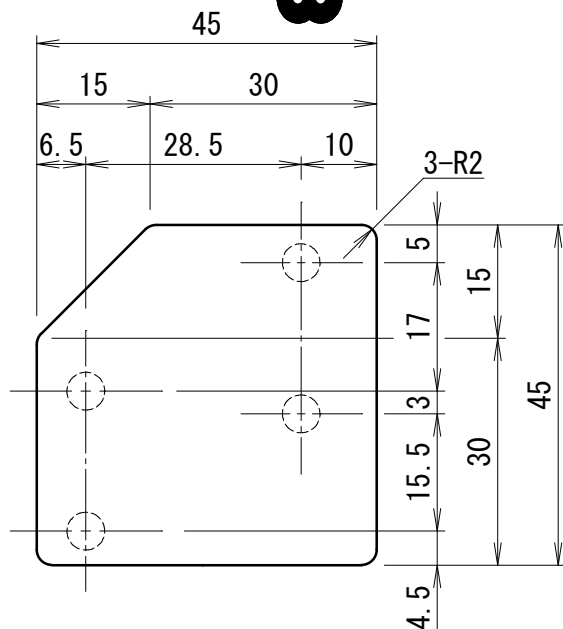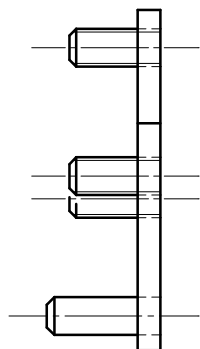

WELD AFTER DRIVING PIN INTO "φ5 hole"

下穴φ5に打込後溶接


WELD AFTER SCREW "M5×L12 THREADED ROD" IN  
M5タップねじ込み後溶接 3箇所

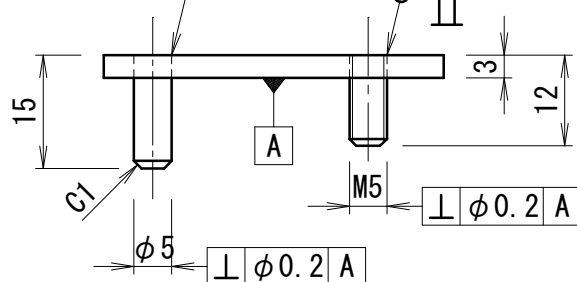

2

\* SYMMETRICAL SHAPE OF ITEM NO. 1

※ 1と上下対称

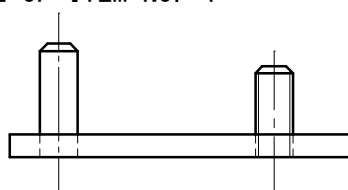

Standard dwg.  
標準図


| 1        | UPPER HINGE<br>上ヒンジ | 1      | SUS304   |           |
|----------|---------------------|--------|----------|-----------|
| 2        | LOWER HINGE<br>下ヒンジ | 1      | SUS304   |           |
| ITEM NO. | DESCRIPTION         | REQ. D | MATERIAL | REFERENCE |

|          |                 |                       |         |          |
|----------|-----------------|-----------------------|---------|----------|
| △        |                 | NAME                  | FORM    |          |
| △        |                 | APPROVED BY           | M. HARU | CODE NO. |
| △        |                 | DSGND (CHKD) BY       | T. ONO  | DATE     |
| △        |                 | DRAWN BY              | —       | UNIT mm  |
| △        | Original B23394 | SCALE                 | 1/6     | DWG. NO. |
| REVISION | APPD<br>CHKD    | MATSUI MFG. CO., LTD. |         |          |

B 4 6 6 8 6

JUN 1/2012


PLANE TRIGONOMETRY

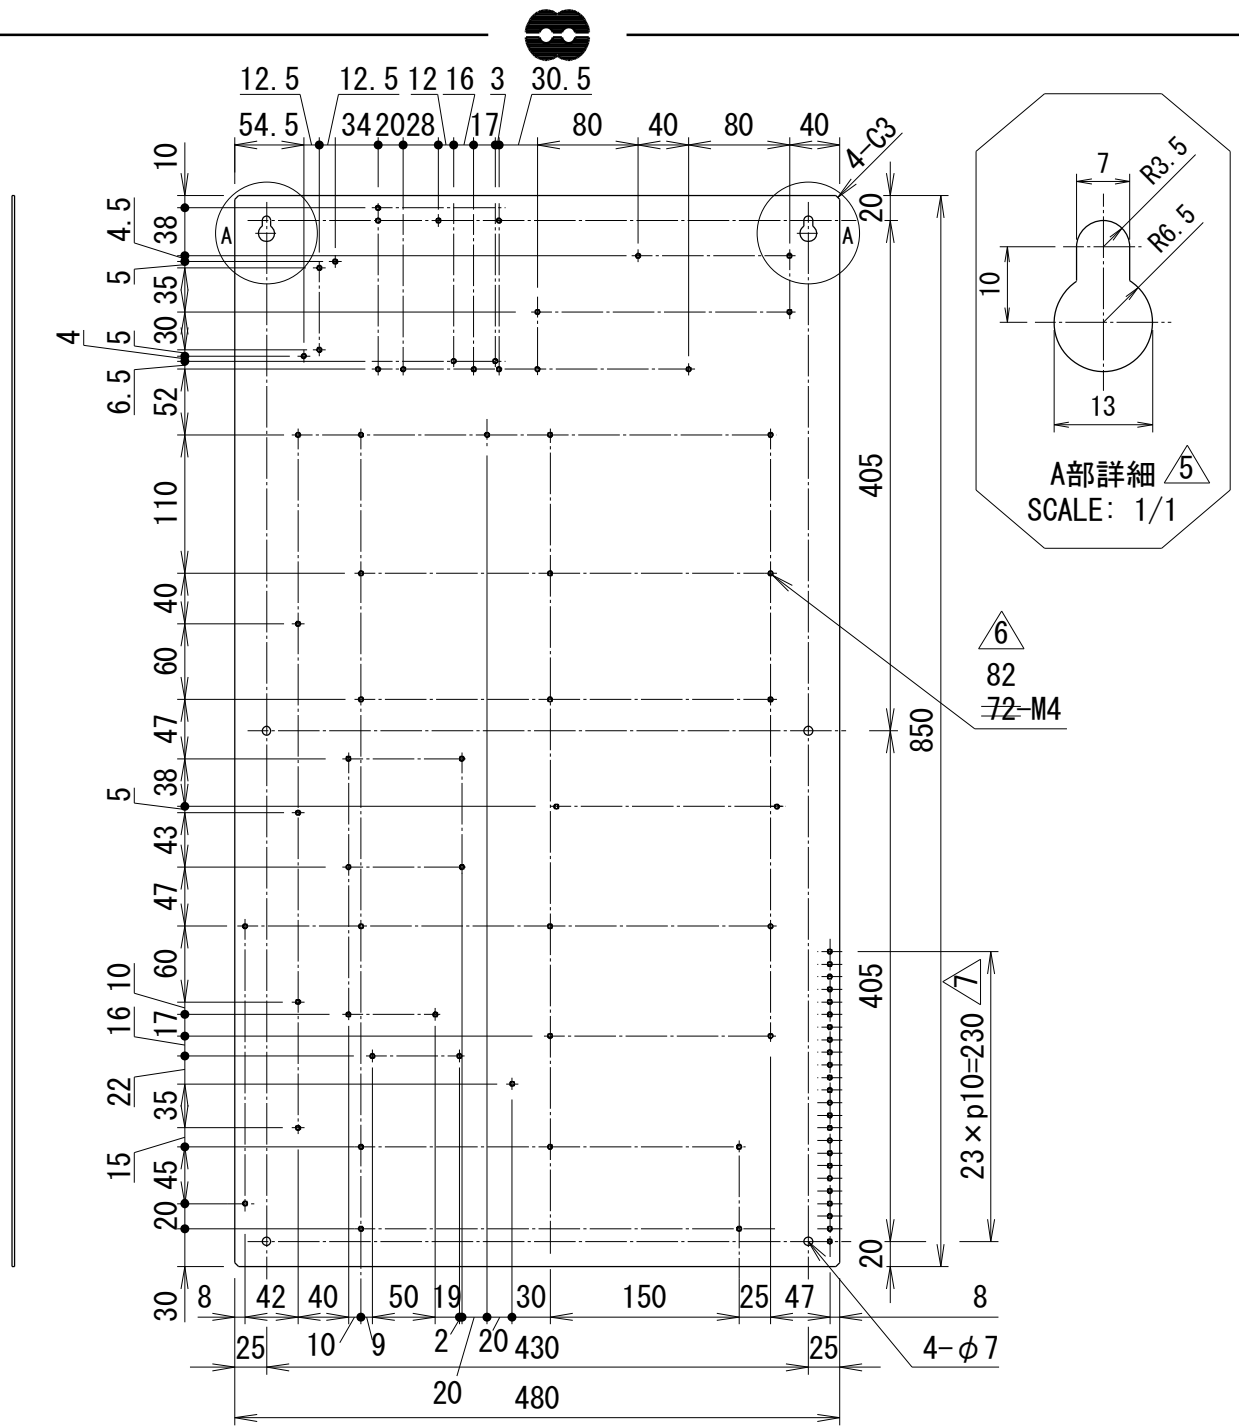

ZINC PLATING CHROMIC (Cr<sup>3+</sup>) TREATMENT (NO PAINTING)  
垂鉛メッキ(三価)クロミック処理仕上げ (塗装不可)

Standard dwg.  
標準図


|          |  |                                                    |  |                       |  |                 |  |         |  |          |  |                    |  |
|----------|--|----------------------------------------------------|--|-----------------------|--|-----------------|--|---------|--|----------|--|--------------------|--|
|          |  |                                                    |  | RELAY PLATE           |  |                 |  | SPCC    |  | t2. 3    |  |                    |  |
|          |  |                                                    |  | リレー板                  |  |                 |  |         |  |          |  |                    |  |
|          |  | ITEM NO.                                           |  | DESCRIPTION           |  |                 |  | REQ. D  |  | MATERIAL |  | REFERENCE          |  |
| △        |  |                                                    |  | NAME                  |  |                 |  |         |  | FORM     |  |                    |  |
|          |  |                                                    |  |                       |  |                 |  |         |  |          |  |                    |  |
| 7        |  | GROUNDING POSITION CHANGE<br>アース加工位置変更<br>2019/7/2 |  | MATSUSHITA            |  | APPROVED BY     |  | M. HARU |  | CODE NO. |  |                    |  |
|          |  | YONEDA                                             |  |                       |  | DSGND (CHKD) BY |  | T. ONO  |  | DATE     |  | MAY 11/2010        |  |
| 6        |  | ADDITIONAL GROUNDING<br>アース加工追加<br>2018/8/27       |  | MATSUSHITA            |  | DRAWN BY        |  | —       |  | UNIT mm  |  | PLANE TRIGONOMETRY |  |
|          |  | YONEDA                                             |  |                       |  |                 |  |         |  | DWG. NO. |  | B 1 9 0 1 9        |  |
| 5        |  | RAIL FIXED HOLES DRILLING<br>レール固定穴加工<br>2014/5/8  |  | KINOSHITA             |  | SCALE           |  | 1/6     |  |          |  |                    |  |
|          |  | YONEDA                                             |  |                       |  |                 |  |         |  |          |  |                    |  |
| REVISION |  | APPD                                               |  | MATSUI MFG. CO., LTD. |  |                 |  |         |  |          |  |                    |  |
|          |  | CHKD                                               |  |                       |  |                 |  |         |  |          |  |                    |  |


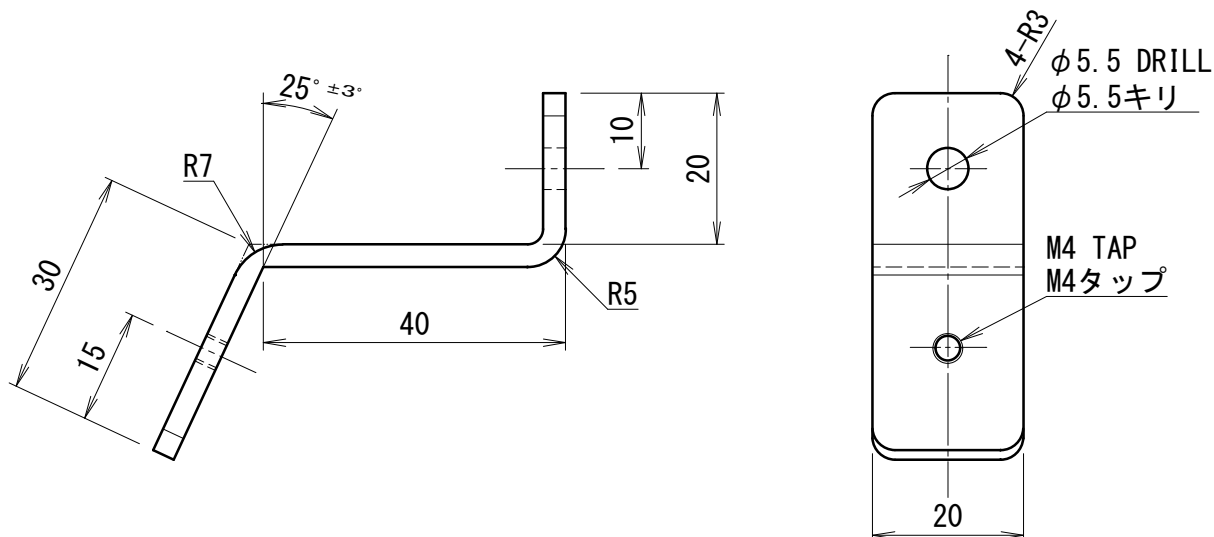


ZINC PLATING CHROMIC ( $\text{Cr}^{3+}$ ) TREATMENT (NO PAINTING)  
亜鉛メッキ(三価)クロミック処理仕上げ(塗装不可)

Standard dwg.  
標準図

|          |  |          |  |                       |                 |  |         |        |          |          |                    |           |             |  |
|----------|--|----------|--|-----------------------|-----------------|--|---------|--------|----------|----------|--------------------|-----------|-------------|--|
|          |  |          |  | RAIL FITTING          |                 |  |         | Q235A  |          | t3       |                    |           |             |  |
|          |  |          |  | レール取付金具               |                 |  |         |        |          |          |                    |           |             |  |
|          |  | ITEM NO. |  | DESCRIPTION           |                 |  |         | REQ. D |          | MATERIAL |                    | REFERENCE |             |  |
| △        |  |          |  |                       | NAME            |  |         |        |          |          | FORM               |           |             |  |
|          |  |          |  |                       |                 |  |         |        |          |          |                    |           |             |  |
| △        |  |          |  |                       | APPROVED BY     |  | M. HARU |        | CODE NO. |          |                    |           |             |  |
|          |  |          |  |                       |                 |  |         |        |          |          |                    |           |             |  |
| △        |  |          |  |                       | DSGND (CHKD) BY |  | T. ONO  |        | —        |          | DATE               |           | JUN 16/2011 |  |
|          |  |          |  |                       |                 |  |         |        |          |          |                    |           |             |  |
| △        |  |          |  |                       | DRAWN BY        |  | —       |        | UNIT mm  |          | PLANE TRIGONOMETRY |           |             |  |
|          |  |          |  |                       |                 |  |         |        |          |          |                    |           |             |  |
| △        |  |          |  |                       | SCALE           |  | 1/1     |        | DWG. NO. |          | B 3 2 0 3 8        |           |             |  |
|          |  |          |  |                       |                 |  |         |        |          |          |                    |           |             |  |
| REVISION |  | APPD     |  | MATSUI MFG. CO., LTD. |                 |  |         |        |          |          |                    |           |             |  |
|          |  | CHKD     |  |                       |                 |  |         |        |          |          |                    |           |             |  |



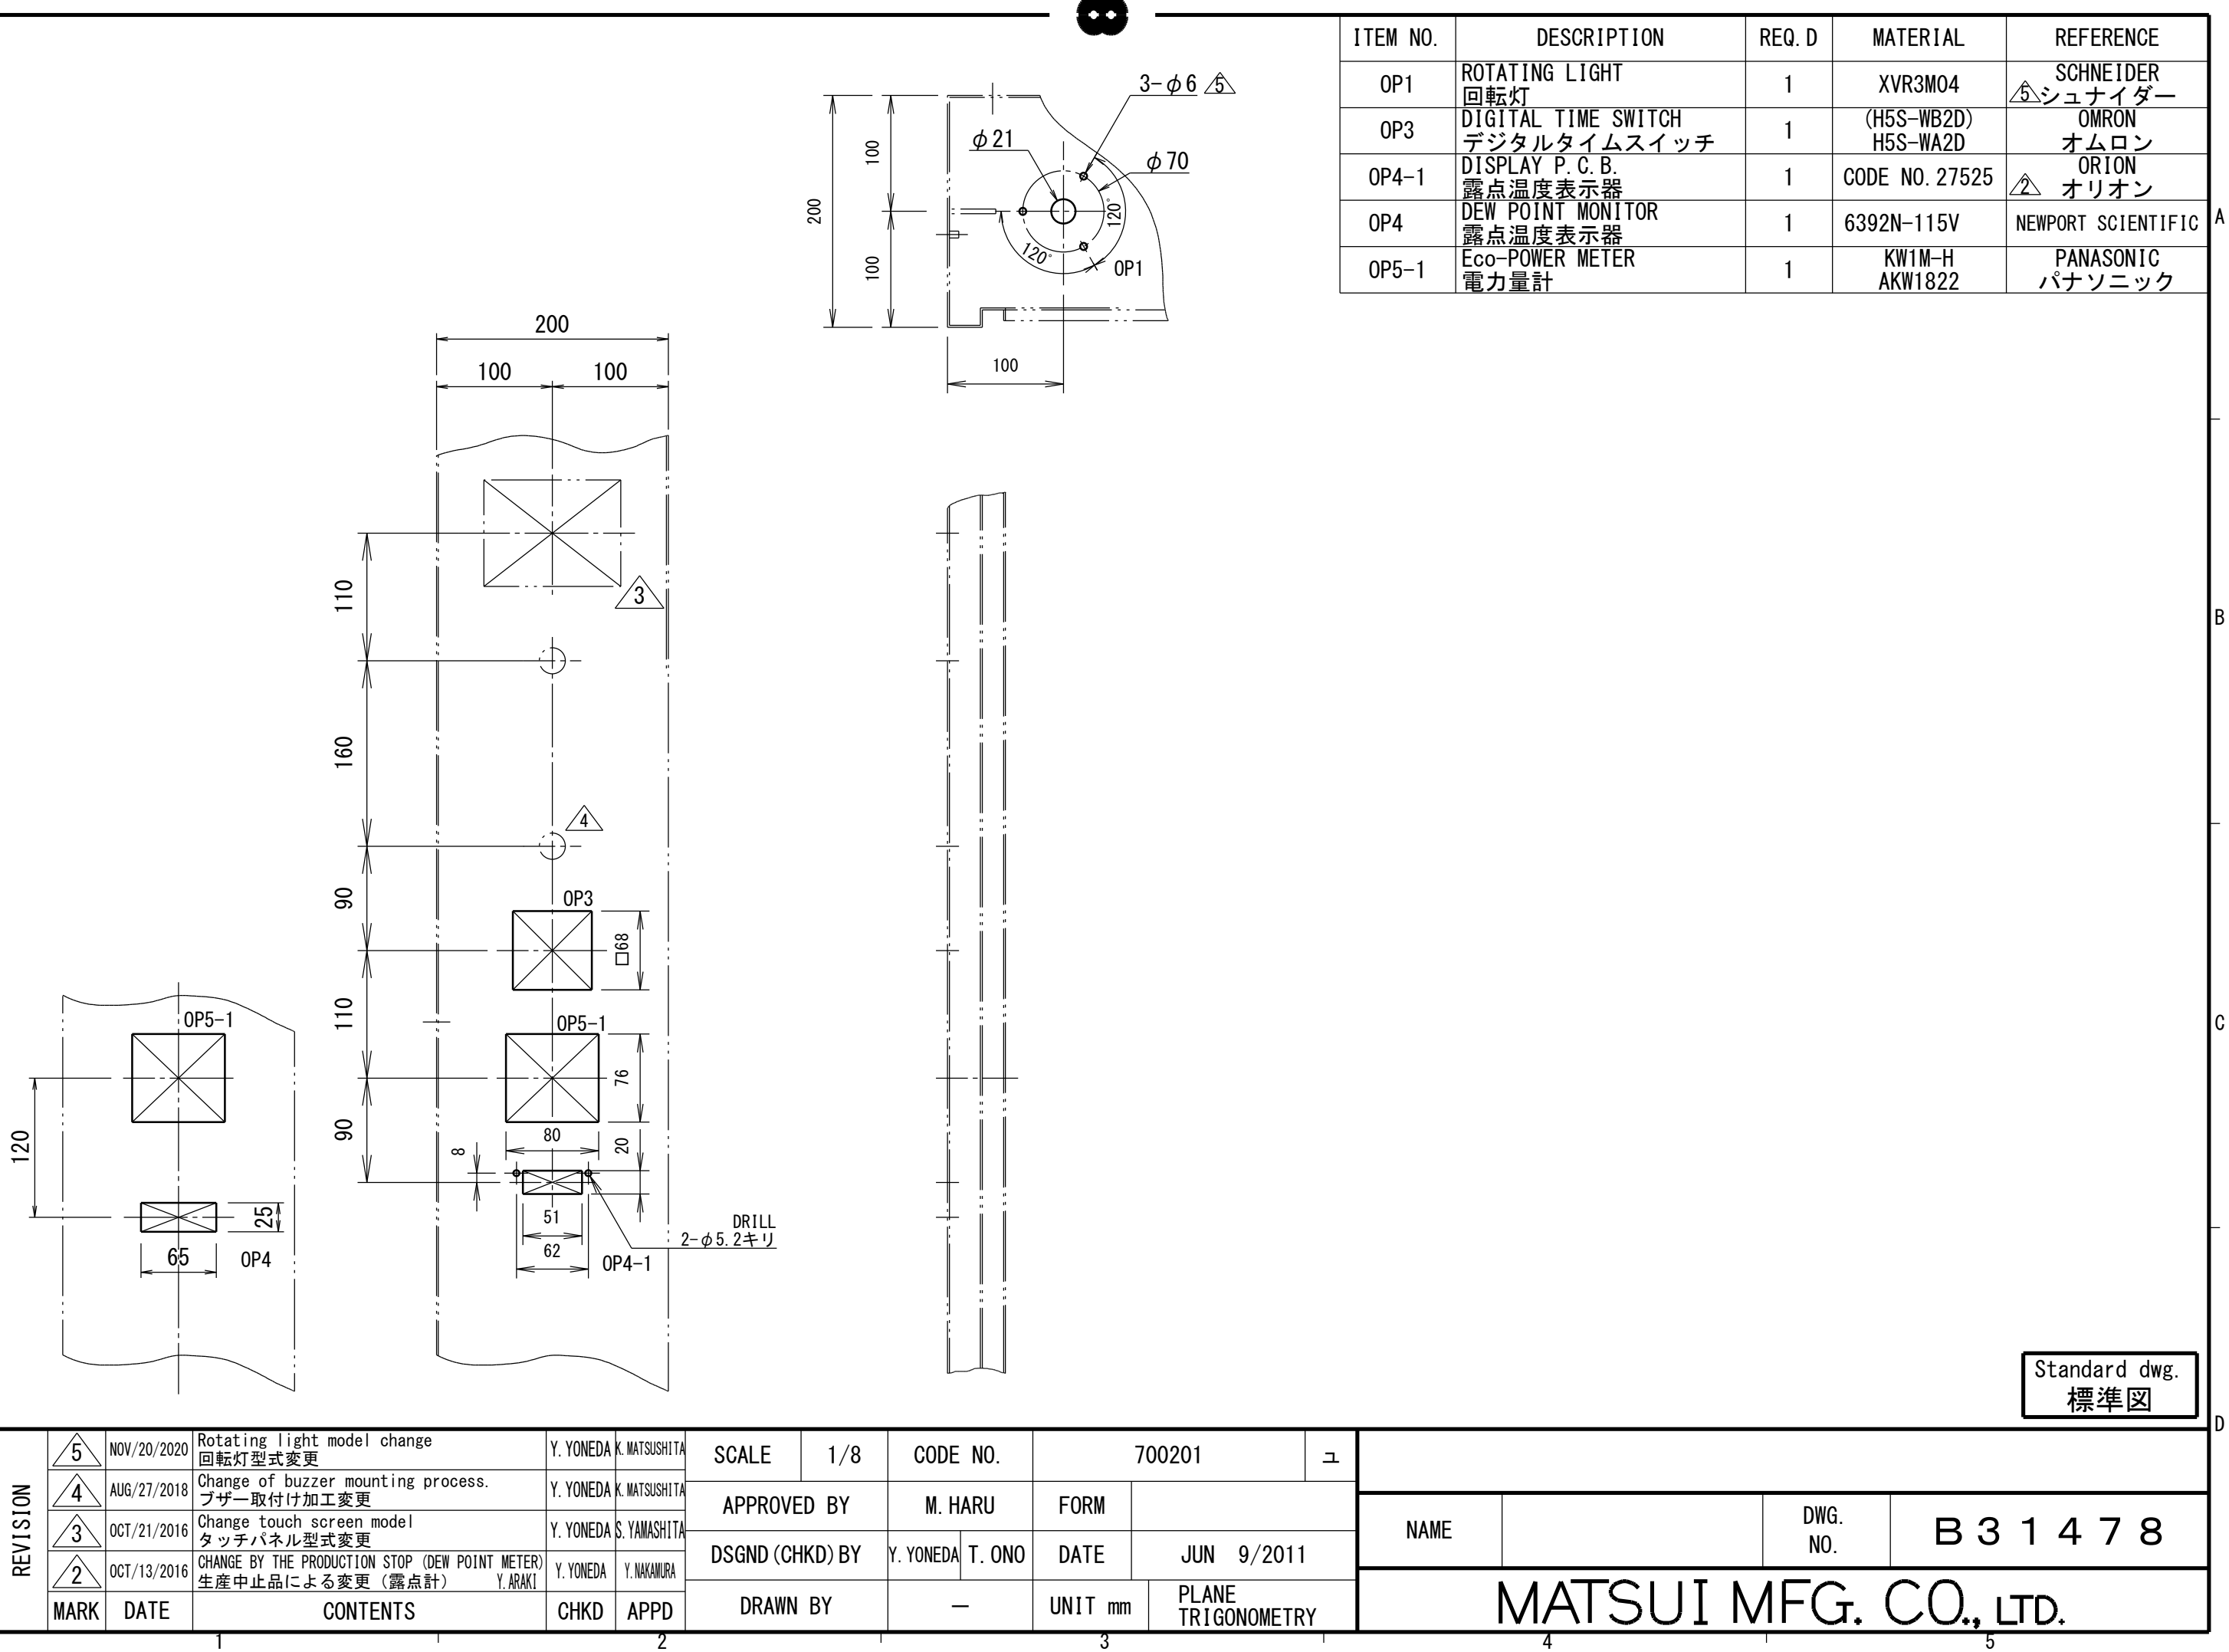


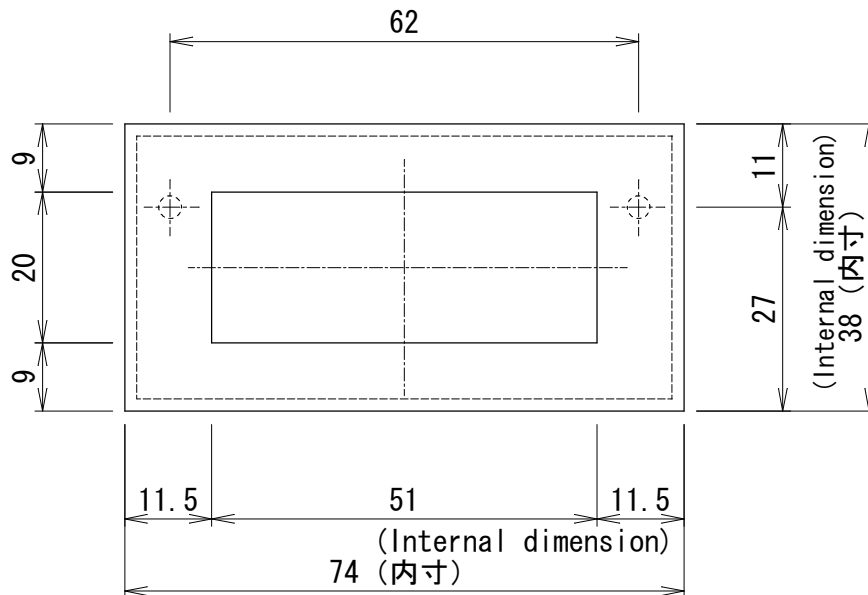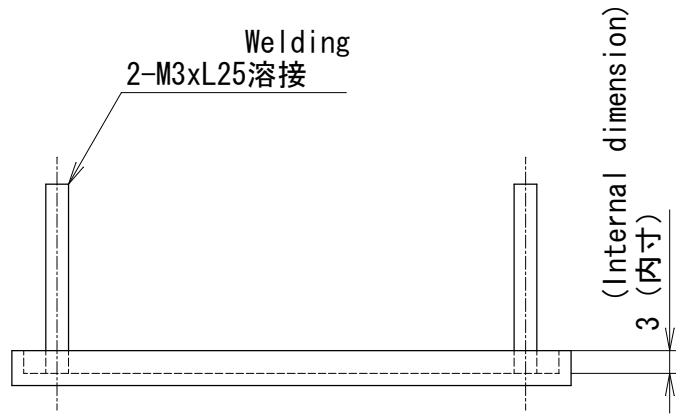

Standard dwg.  
標準図

|          |                                          |        |          |           |
|----------|------------------------------------------|--------|----------|-----------|
|          | Mounting frame of dew point display part |        | SS400    | t=1.6     |
|          | 露点計表示部取付枠                                |        |          |           |
| ITEM NO. | DESCRIPTION                              | REQ. D | MATERIAL | REFERENCE |

|          |                                                   |                              |                       |          |             |                    |
|----------|---------------------------------------------------|------------------------------|-----------------------|----------|-------------|--------------------|
| △        |                                                   |                              | NAME                  |          | FORM        |                    |
| △        |                                                   |                              | APPROVED BY           | YAMAMOTO | CODE NO.    |                    |
| △        |                                                   |                              | DSGND (CHKD) BY       | —        | DATE        | MAR/18/2002        |
| △        |                                                   |                              | DRAWN BY              | —        | UNIT mm     | PLANE TRIGONOMETRY |
| 1        | AUG/12/2003<br>Revised by MST-551<br>MST-551により訂正 | YAMA<br>MOTO<br>YOKO<br>TANI | SCALE                 | 1/1      | DWG.<br>NO. | 8 4 4 3 6 9        |
| REVISION |                                                   | APPD<br>CHKD                 | MATSUI MFG. CO., LTD. |          |             |                    |

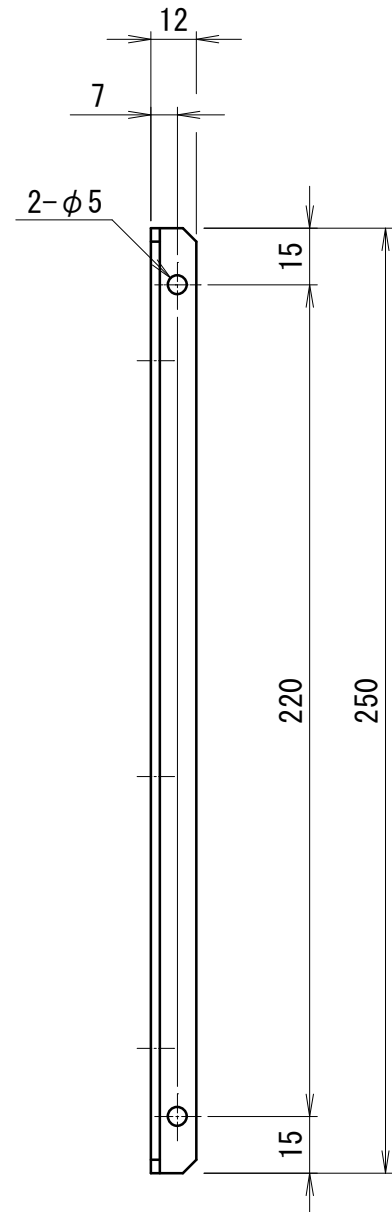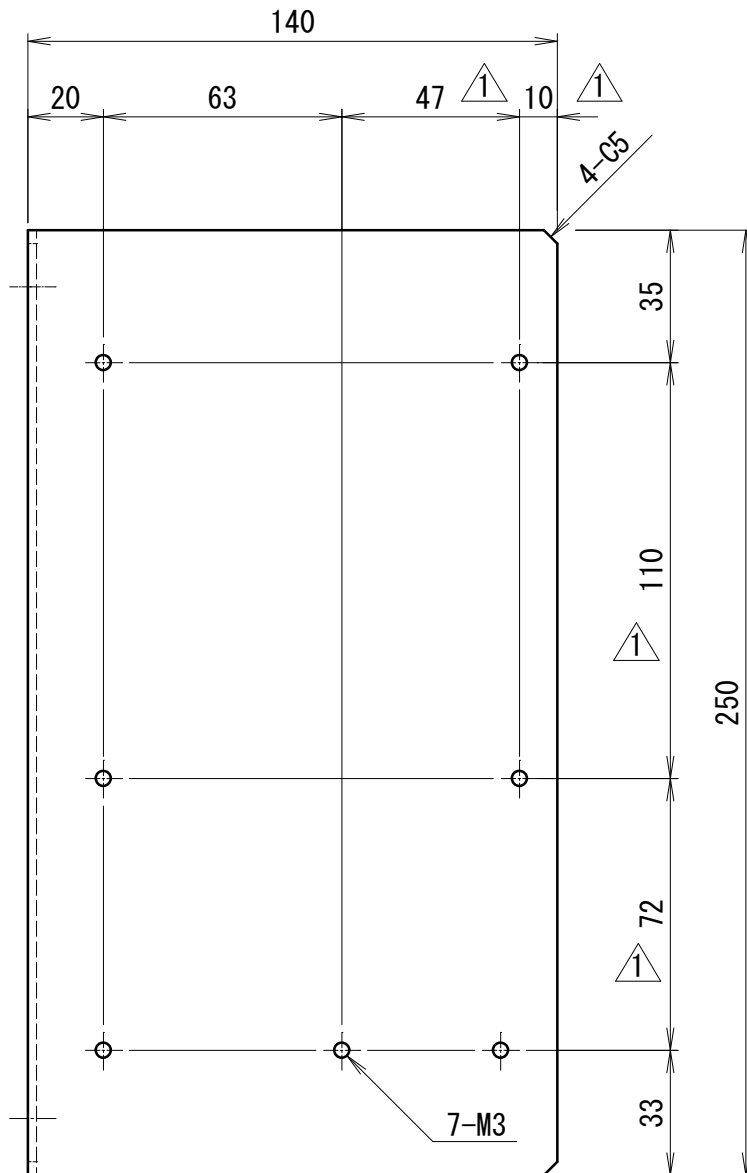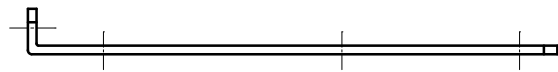

Electroplated coating of zinc and unpaint  
[Trivalent chromate (chromic) treatment]


塗装不要、亜鉛メッキ三価有色クロメート(クロミック)処理

Standard dwg.  
標準図





|          | Bracket / ブラケット | 1      | SPCC     | t2.3(2.0) |
|----------|-----------------|--------|----------|-----------|
| ITEM NO. | DESCRIPTION     | REQ. D | MATERIAL | REFERENCE |

|   |                                          |                                      |                       |         |             |                    |
|---|------------------------------------------|--------------------------------------|-----------------------|---------|-------------|--------------------|
| △ |                                          |                                      | NAME                  |         | FORM        |                    |
| △ |                                          |                                      | APPROVED BY           | M. HARU | CODE NO.    |                    |
| △ |                                          |                                      | DSGND (CHKD) BY       | — TSUJI | DATE        | Mar/17/2010        |
| △ |                                          |                                      | DRAWN BY              | —       | UNIT mm     | PLANE TRIGONOMETRY |
| △ | 取付け寸法変更<br>MOUNTING DIMENSIONS<br>CHANGE | Y. NAKAMURA<br>Y. ARAKI<br>Y. YONEDA | SCALE                 | 1/2     | DWG.<br>No. | B 1 5 0 7 3        |
|   | REVISION                                 | APPD<br>CHKD                         | MATSUI MFG. CO., LTD. |         |             |                    |






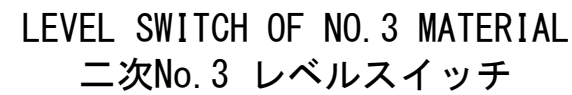


SL4  
1

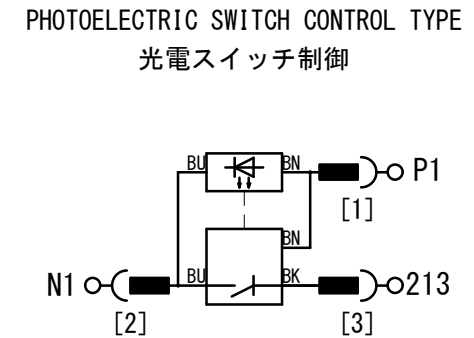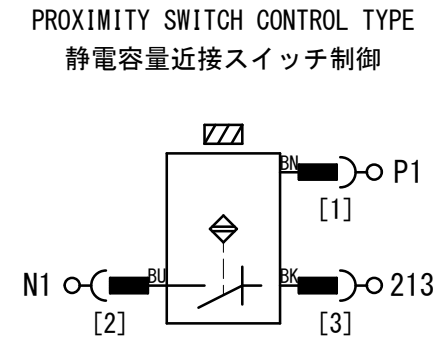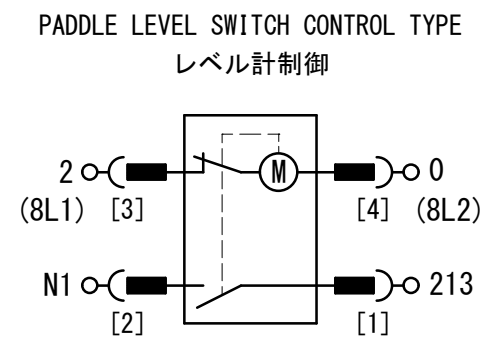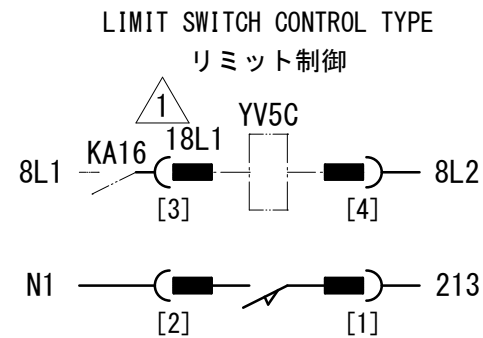





LEVEL SWITCH OF NO.4 MATERIAL  
二次No.4 レベルスイッチ

SL5  
1

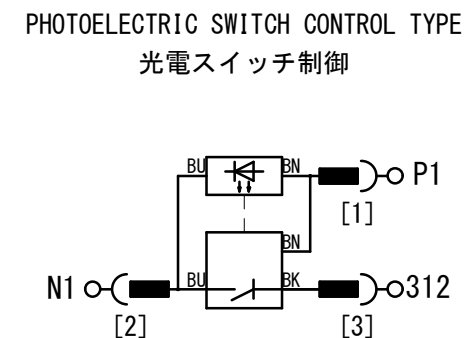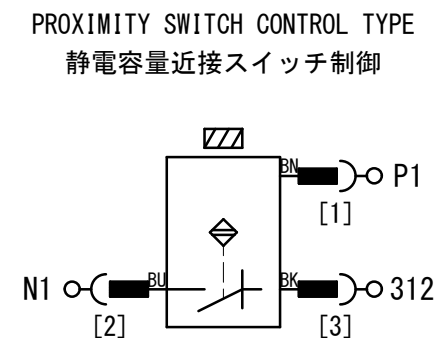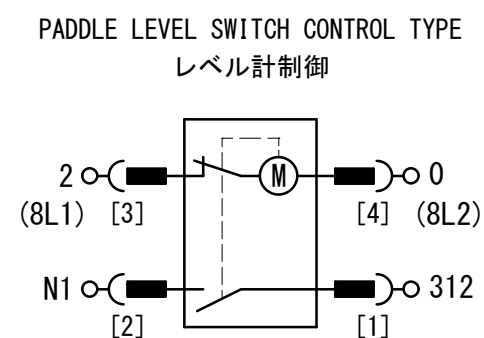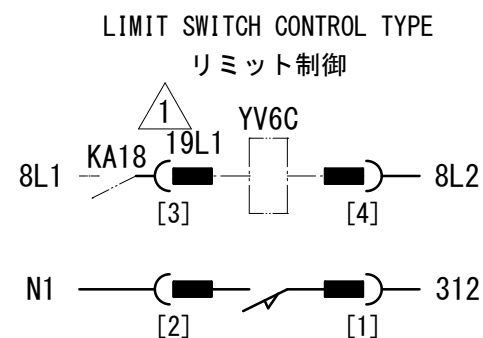

LEVEL SWITCH OF NO.5 MATERIAL  
二次No.5 レベルスイッチ

SL6  
1

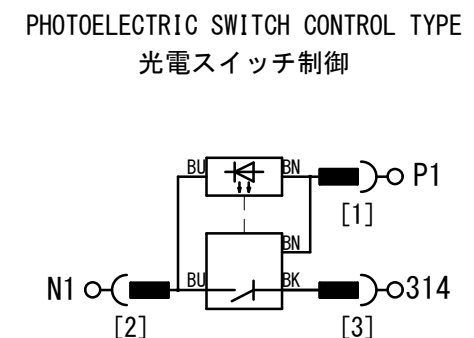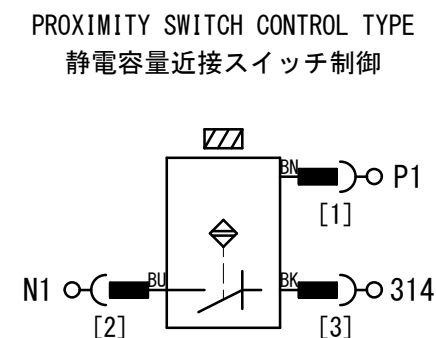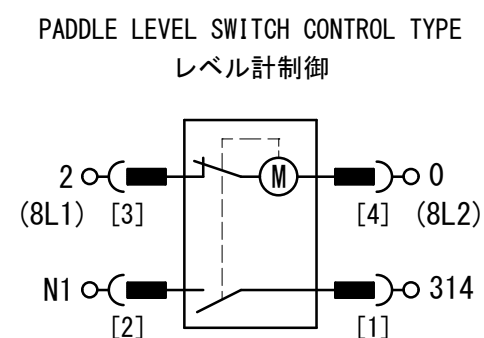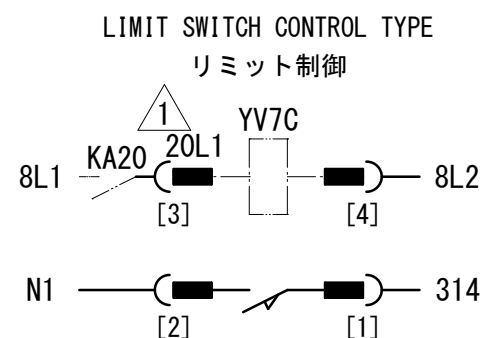

Standard dwg.  
標準図


|          |                                                                                     |            |                                                                                    |  |      |                 |             |             |   |         |                    |  |                       |                      |          |        |
|----------|-------------------------------------------------------------------------------------|------------|------------------------------------------------------------------------------------|--|------|-----------------|-------------|-------------|---|---------|--------------------|--|-----------------------|----------------------|----------|--------|
| REVISION |  |            |                                                                                    |  |      | SCALE           | —           | CODE NO.    |   |         |                    |  |                       |                      |          |        |
|          |  |            |                                                                                    |  |      | APPROVED BY     |             | Y. NAKAMURA |   | FORM    |                    |  |                       |                      |          |        |
|          |  |            |                                                                                    |  |      | DSGND (CHKD) BY |             | Y. YONEDA   | — | DATE    | JUN. 14/2014       |  | NAME                  | DIRECTION OF NO. 3-5 | DWG. NO. | B72173 |
|          |  | 2015/10/15 | ADD TO STANDARD DWG INDICATION/標準図表示追加<br>LINE NUMBER ADD AND MODIFICATION/線番修正・追加 |  |      | Y. ARAKI        | Y. NAKAMURA |             |   |         |                    |  |                       |                      |          |        |
| MARK     | DATE                                                                                | CONTENTS   |                                                                                    |  | CHKD | APPD            | DRAWN BY    |             | — | UNIT mm | PLANE TRIGONOMETRY |  | MATSUI MFG. CO., LTD. |                      |          |        |




SOURCE RESIN LOW  
輸送元材料減  
SL10

[ ]: CONTACT NUMBER

PADDLE LEVEL SWITCH CONTROL TYPE  
レベル計制御

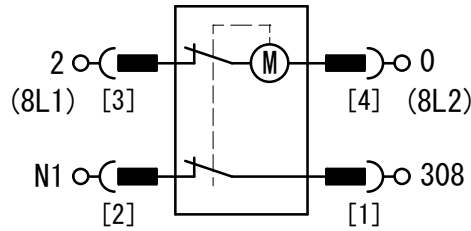


PROXIMITY SWITCH CONTROL TYPE  
静電容量近接スイッチ制御

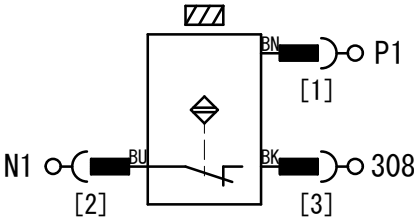


HOPPER RESIN LOW  
乾燥材料減  
SL11

PADDLE LEVEL SWITCH CONTROL TYPE  
レベル計制御

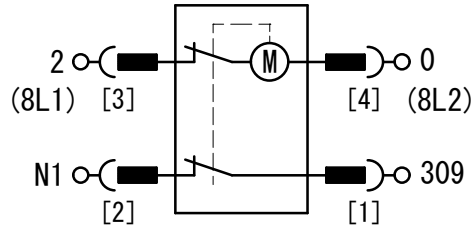

PROXIMITY SWITCH CONTROL TYPE  
静電容量近接スイッチ制御

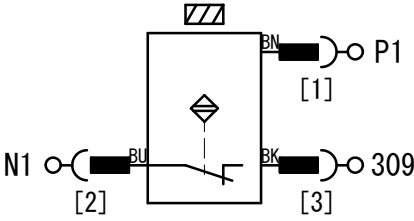


Standard dwg.  
標準図

|          |      |      |          |  |      |                 |                       |              |         |                       |  |      |  |             |             |
|----------|------|------|----------|--|------|-----------------|-----------------------|--------------|---------|-----------------------|--|------|--|-------------|-------------|
| REVISION |      |      |          |  |      | SCALE           | —                     | CODE NO.     |         |                       |  |      |  |             |             |
|          |      |      |          |  |      | APPROVED BY     |                       | T. KINOSHITA | FORM    |                       |  | NAME |  | DWG.<br>NO. | B 9 2 3 8 5 |
|          |      |      |          |  |      | DSGND (CHKD) BY |                       | K. SHIMIZU   | DATE    | MAR/03/2015           |  |      |  |             |             |
|          |      |      |          |  |      | DRAWN BY        |                       | K. ABE       | UNIT mm | PLANE<br>TRIGONOMETRY |  |      |  |             |             |
|          | MARK | DATE | CONTENTS |  | CHKD | APPD            | MATSUI MFG. CO., LTD. |              |         |                       |  |      |  |             |             |


MATSUI MFG. CO., LTD.



| ITEM NO. | DESCRIPTION            | REQ. D | MATERIAL | REFERENCE |
|----------|------------------------|--------|----------|-----------|
| 1        | BRACKET<br>旧パネル取付ブラケット | 1      | SUS304   | t1.5      |

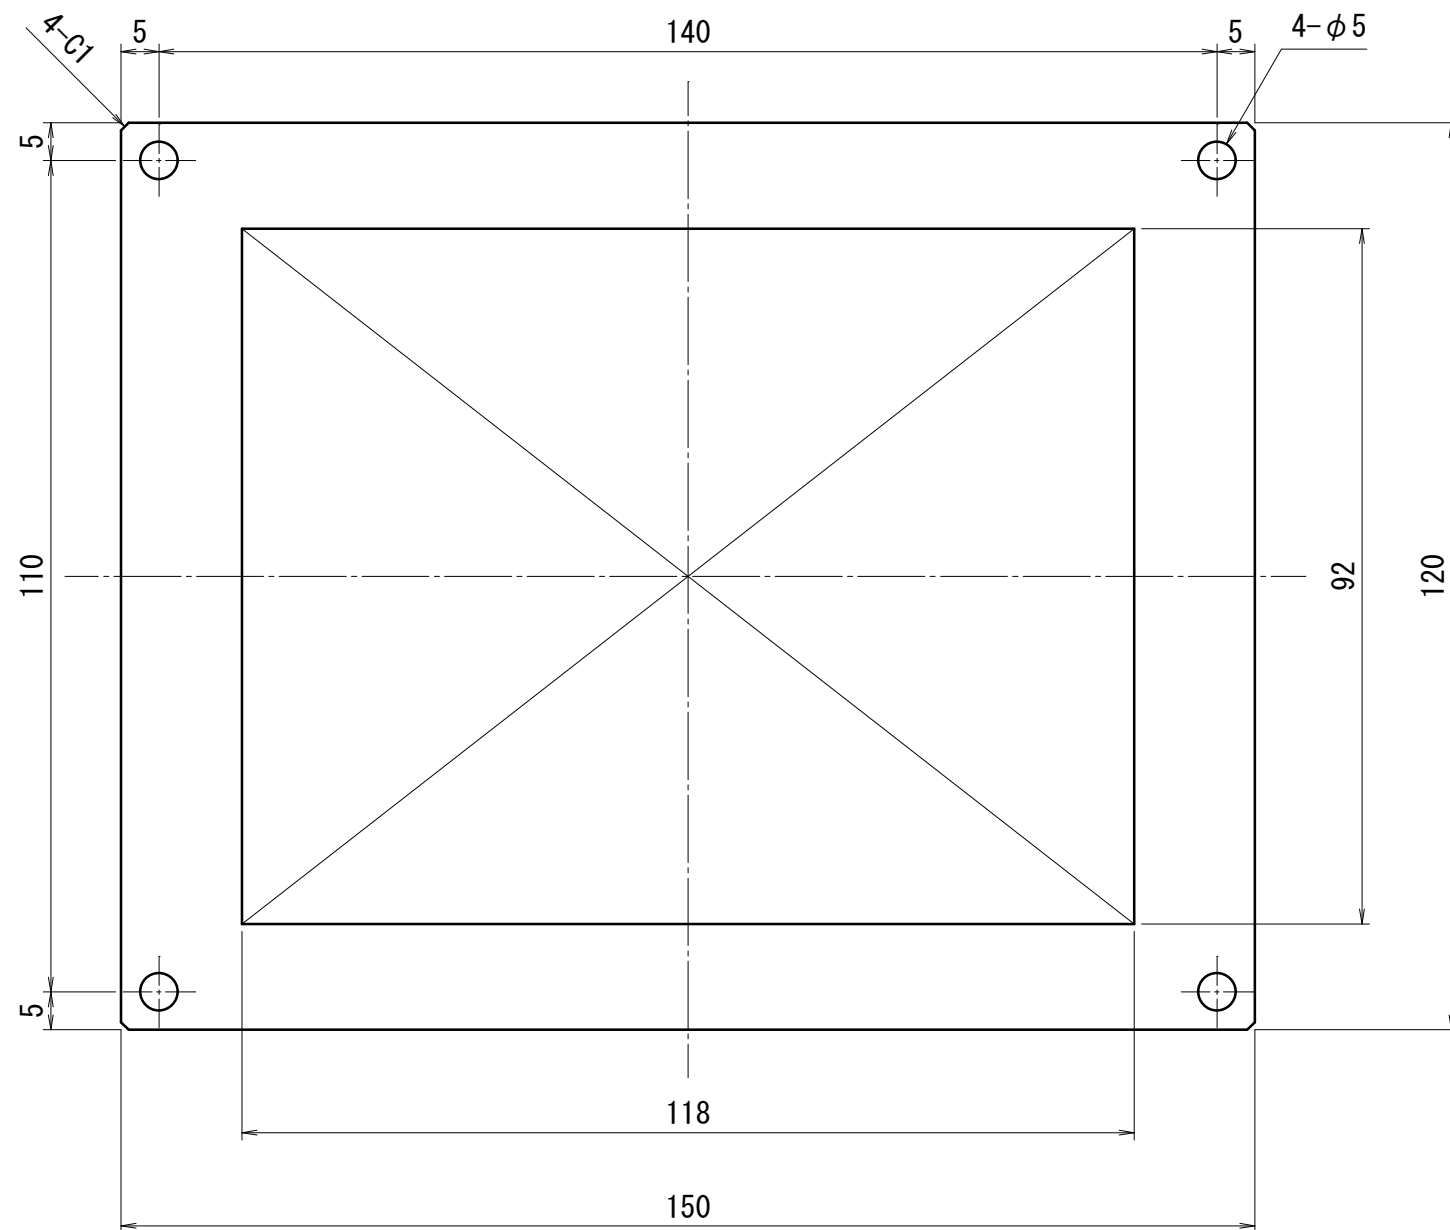

Old Panel (NV4W-MG21) Alteration Figure  
旧パネル(NV4W-MG21)追加工図

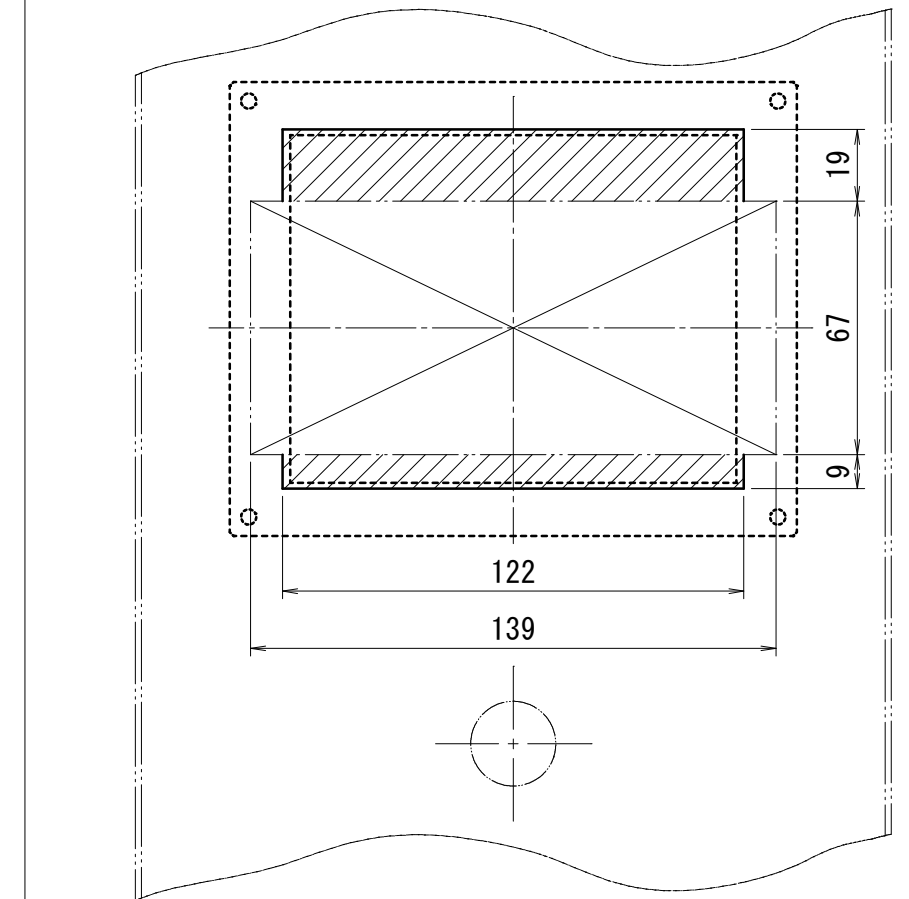

SCALE: 1/2

Standard dwg.  
標準図

|          |                                                                                     |      |          |  |      |                 |     |              |         |                    |                       |  |          |        |             |
|----------|-------------------------------------------------------------------------------------|------|----------|--|------|-----------------|-----|--------------|---------|--------------------|-----------------------|--|----------|--------|-------------|
| REVISION |  |      |          |  |      | SCALE           | 1/1 | CODE NO.     | 700201  | ユ                  |                       |  |          |        |             |
|          |  |      |          |  |      | APPROVED BY     |     | S. YAMASHITA | FORM    |                    | NAME                  |  | DWG. NO. | D20622 |             |
|          |  |      |          |  |      | DSGND (CHKD) BY |     | Y. YONEDA    | —       | DATE               |                       |  |          |        | DEC 15/2016 |
|          |  |      |          |  |      | DRAWN BY        |     | —            | UNIT mm | PLANE TRIGONOMETRY |                       |  |          |        |             |
|          | MARK                                                                                | DATE | CONTENTS |  | CHKD | APPD            |     |              |         |                    | MATSUI MFG. CO., LTD. |  |          |        |             |