

□ 製品      ☒ ユニット

No. 1 / 2


| ユーザー名   |    |   |                          | 指図番号        | 枝番                      | 出図印                                                                                | 承認         | 検印    | 担当 |
|---|----|---|--------------------------|-------------|-------------------------|------------------------------------------------------------------------------------|------------|-------|----|
| 来歴   | 19 | 2019/12/26   | 制御盤扉ハンドル位置直し             | 作成<br>高橋 正信 | 承認<br>米田 優也             |  |            |       |    |
|   | 18 | 2018/09/14   | ブザー生産終了による回路図変更。         | 作成<br>鄭 燦黙  | 承認<br>中野 正幸             |                                                                                    |            |       |    |
|   | 17 | 2018/03/07   | 部品型式、カレンダータイマBOX取付位置変更変更 | 作成<br>鄭 燦黙  | 承認<br>坂下 博之             |                                                                                    | 納期         | 取扱説明書 |    |
|   | 16 | 2017/03/03   | 誤記修正                     | 作成<br>中野 正幸 | 承認<br>糸井 昭治             |                                                                                    |            |       |    |
| 塗装   | M  | <input checked="" type="checkbox"/> AN-80 <input type="checkbox"/> DIC-547 (旧色) <input type="checkbox"/> 日塗工D22-80X (安全色) <input type="checkbox"/> 日塗工D22-80X (梯子手摺) |                          |             | 指定色: 本体 _____ 安全色 _____ |                                                                                    | 梯子手摺 _____ |       |    |
|   | E  | 制御盤外面色 AN-80      制御盤内面色 AN-80      リレー板色 AN-80 <input type="checkbox"/> 艶有り <input type="checkbox"/> 半艶                                                             |                          |             |                         |                                                                                    |            |       |    |
| 盤内配線色 <input type="checkbox"/> 新JIS <input type="checkbox"/> 旧マツイ標準 <input type="checkbox"/> ユーザ指定 <input checked="" type="checkbox"/> 標準機仕様 |    |   |                          |             |                         |                                                                                    |            |       |    |

|       |        |    |                  |  |                                                                         |   |
|-------|--------|----|------------------|--|-------------------------------------------------------------------------|---|
| 機種コード | 700201 | 名称 | マツイグローバルライヤー制御盤図 |  | 作成年月                                                                    | 仕上げ及び製図規定   |
| 図面番号  | 165795 | 型式 | MGD-15J/E        |  | 2002/03/10                                                              | 図面指示以外のものはMST-536加工標準、MST-541製図規定及び241-003製品検査手順(基準)を適用し、不足分についてはJIS規格を適用する。また、動作的確認に関しては、妥当性確認チェックリストの内容を適用する。 |
| 担当    | 時田 正光  | 承認 | 嶋津 秀樹            |  | 電源電圧 <input type="checkbox"/> 50Hz <input type="checkbox"/> 60Hz   操作電圧 |   |

| 図面番号   | サイズ | 分類コード  | 種 | 名称 型式                         | 単数 | 製作数 | 備考                   | 改訂  |
|--------|-----|--------|---|-------------------------------|----|-----|----------------------|-----|
| 165795 | A3  | 700201 | ユ | マツイグローバルライヤー制御盤図 MGD-15J/E    | 1  | 1   |                      | △5  |
| 165796 | A3  |        |   | 操作パネル MGD-15-300J             | 1  | 1   | MGD-15～300J          | △   |
| 168367 | A3  |        |   | カレンダータイマーBOX MGD-15-300J      | 1  | 1   | MGD-15～300J ※ Option | △1  |
| D01585 | A3  |        |   | 部品表(操作回路AC200V) MGD-15-100J/E | 1  | 1   | MGD-15～100J          | △2  |
| D01586 | A3  |        |   | 部品表(操作回路AC100V) MGD-15-100J/E | 1  | 1   | MGD-15～100J          | △2  |
| 168341 | A3  |        |   | 電圧別部品選定表 MGD-15/300J          | 1  | 1   | MGD-15～300J          | △10 |
| 165797 | A3縦 |        |   | 回路図(1) MGD-15J                | 1  | 1   | MGD-15J              | △6  |
| 165798 | A3縦 |        |   | 回路図(2) MGD-15-300J            | 1  | 1   | MGD-15～300J          | △3  |
| 166393 | A3縦 |        |   | 回路図(3) MGD-15-300J            | 1  | 1   | MGD-15～300J ※ Option | △2  |
| 165858 | A3縦 |        |   | MGD-***J JCRミット制御接続図          | 1  | 1   | MGD-15～300J          | △   |
| 165859 | A3縦 |        |   | MGD-***J JCLレベル計制御接続図         | 1  | 1   | MGD-15～300J          | △   |
| 165860 | A3縦 |        |   | MGD-***J LGVHLレベル計制御接続図       | 1  | 1   | MGD-15～300J          | △   |
| 165861 | A3縦 |        |   | MGD-***J M.FGVH-E2K制御接続図      | 1  | 1   | MGD-15～300J          | △   |
| 165862 | A3縦 |        |   | MGD-***J ASDレベル計制御接続図         | 1  | 1   | MGD-15～300J          | △   |
| 165863 | A3縦 |        |   | MGD-***J パッチダンパー制御接続図         | 1  | 1   | MGD-15～300J          | △   |
| 165864 | A3縦 |        |   | MGD-***J JSV制御接続図             | 1  | 1   | MGD-15～300J          | △1  |
| 165865 | A3縦 |        |   | MGD-***J APH-E3Z制御接続図         | 1  | 1   | MGD-15～300J          | △   |
| 165799 | A3  |        |   | 板金図(1) MGD-15-100J/E制御盤本体     | 1  | 1   | MGD-15～100J          | △3  |
| 165800 | A4  |        |   | 板金図(2) MGD-15-100J/E制御盤扉      | 1  | 1   | MGD-15～100J          | △3  |
| 165801 | A4  |        |   | 板金図(3) MGD-15-100J/E制御盤リレー板   | 1  | 1   | MGD-15～100J          | △1  |

旧図面リスト管理番号901921

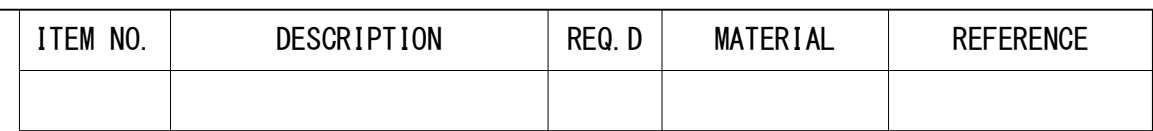[illegible]




Standard dwg.  
標準図

|          |      |               |                                  |  |  |           |          |           |                 |          |            |         |                       |  |                       |         |             |             |
|----------|------|---------------|----------------------------------|--|--|-----------|----------|-----------|-----------------|----------|------------|---------|-----------------------|--|-----------------------|---------|-------------|-------------|
| REVISION | 5    | DEC. /25/2019 | Notch added<br>切り欠き追加            |  |  | TAKAHASHI | YONEDA   | SCALE     | 1/4             | CODE NO. | 700201     |         | ユ                     |  |                       |         |             |             |
|          | 4    | AUG. /29/2018 | Model change (Buzzer)<br>ブザー型式変更 |  |  | T. OKUDA  | C. JEONG | M. NAKANO | APPROVED BY     |          | H. SHIMAZU | FORM    | PANEL LAYOUT          |  | NAME                  | MGD-15J | DWG.<br>NO. | 1 6 5 7 9 5 |
|          | 3    | Feb. /16/2018 | Part type change<br>部品型式変更       |  |  | T. OKUDA  | C. JEONG | M. NAKANO | DSGND (CHKD) BY |          | M. TOKITA  | DATE    | MAR. /7/2002          |  |                       |         |             |             |
|          | 2    | NOV. /7/2011  | Model change<br>型式変更             |  |  |           | TSUJI    | OKUDA     | DRAWN BY        |          | —          | UNIT mm | PLANE<br>TRIGONOMETRY |  | MATSUI MFG. CO., LTD. |         |             |             |
|          | MARK | DATE          | CONTENTS                         |  |  | CHKD      | APPD     |           |                 |          |            |         |                       |  |                       |         |             |             |
|          |      |               |                                  |  |  |           |          |           |                 |          |            |         |                       |  |                       |         |             |             |



| ITEM NO. | DESCRIPTION      | REQ. D | MATERIAL   | REFERENCE |
|----------|------------------|--------|------------|-----------|
| TC-1     | TEMP. CONTROLLER | 1      | TOHO ELEC. | G2422     |
|          | 温度調節器            |        | 東邦電子       |           |

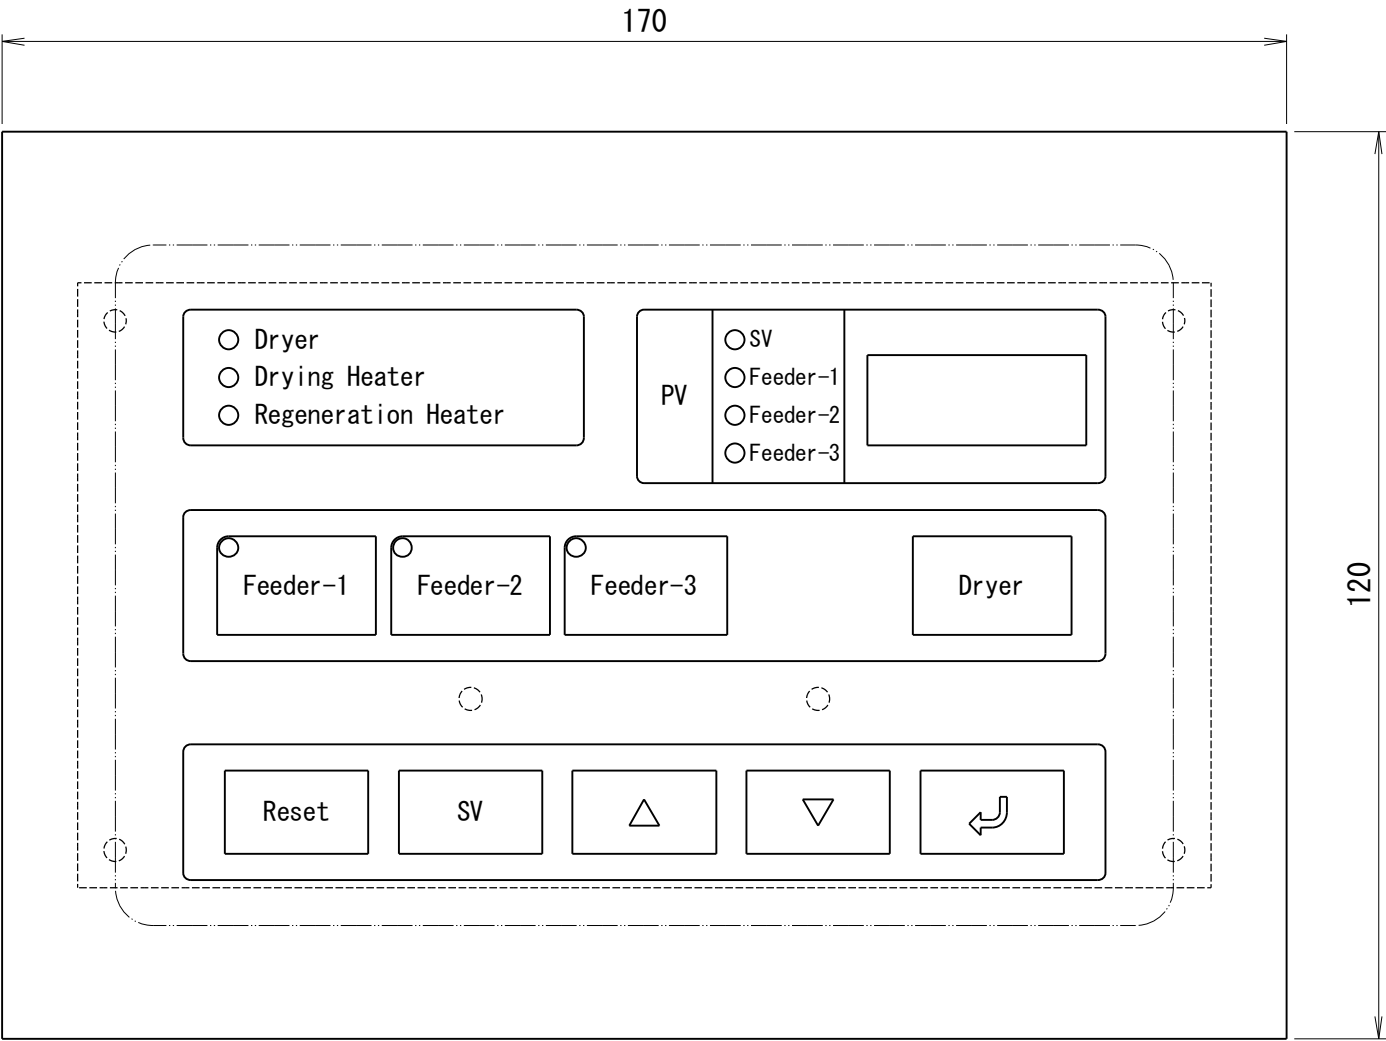

Standard dwg.  
標準図

|          |      |          |  |  |      |                 |     |            |         |                    |                       |             |          |             |
|----------|------|----------|--|--|------|-----------------|-----|------------|---------|--------------------|-----------------------|-------------|----------|-------------|
| REVISION |      |          |  |  |      | SCALE           | 1/1 | CODE NO.   |         |                    |                       |             |          |             |
|          |      |          |  |  |      | APPROVED BY     |     | H. SHIMAZU | FORM    | PANEL LAYOUT       |                       |             |          |             |
|          |      |          |  |  |      | DSGND (CHKD) BY |     | M. TOKITA  | DATE    | MAR. 7. 2002       | NAME                  | MGD-15~300J | DWG. NO. | 1 6 5 7 9 6 |
|          |      |          |  |  |      | DRAWN BY        |     | —          | UNIT mm | PLANE TRIGONOMETRY | MATSUI MFG. CO., LTD. |             |          |             |
| MARK     | DATE | CONTENTS |  |  | CHKD | APPD            |     |            |         |                    |                       |             |          |             |

1

2



3

4

5



| ITEM NO. |       | DESCRIPTION               | REQ. D | MATERIAL           | REFERENCE          |
|----------|-------|---------------------------|--------|--------------------|--------------------|
| 1        | TR-1  | WEEKLY TIMER<br>カレンダータイマ  | 1      | OMRON<br>オムロン      | H5S-WB2 (ENGLISH)  |
|          |       |                           |        |                    | H5S-WA2 (JAPANESE) |
| 2        | (S-1) | SELECT SWITCH<br>セレクトスイッチ | 1      | FUJI ELEC.<br>富士電機 | AR30PR-210B        |

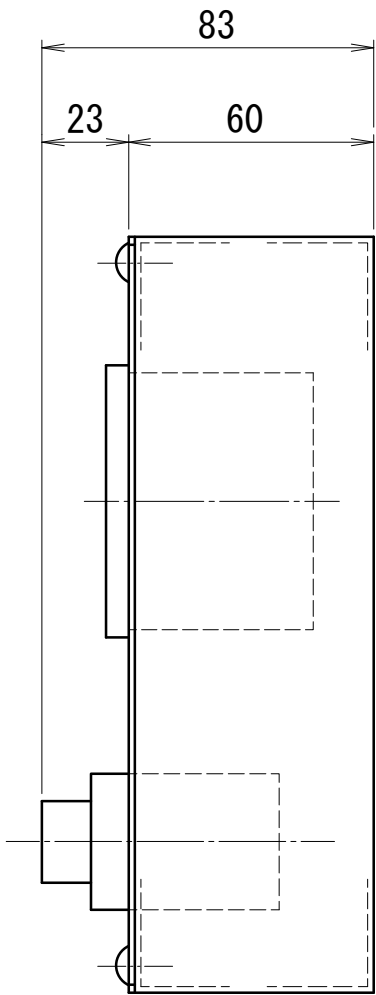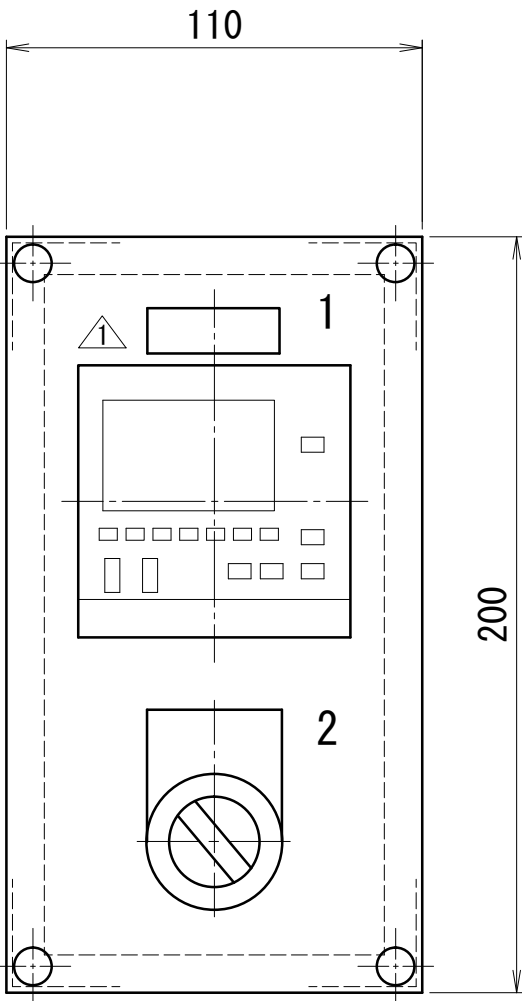

Standard dwg.  
標準図

|          |      |             |                             |       |      |                 |     |              |         |                       |
|----------|------|-------------|-----------------------------|-------|------|-----------------|-----|--------------|---------|-----------------------|
| REVISION |      |             |                             |       |      | SCALE           | 1/2 | CODE NO.     |         |                       |
|          |      |             |                             |       |      | APPROVED BY     |     | M. TOKITA    | FORM    | PANE LAYOUT           |
|          |      |             |                             |       |      | DSGND (CHKD) BY |     | Y. SHIRAISHI | DATE    | MAY. /21/2002         |
|          | 1    | DEC/22/2006 | Model Change<br>生産中止による型式変更 | TSUJI | —    | DRAWN BY        |     | —            | UNIT mm | PLANE<br>TRIGONOMETRY |
|          | MARK | DATE        | CONTENTS                    | CHKD  | APPD |                 |     |              |         |                       |

MATSUI MFG. CO., LTD.

A triangle with the number 1 inside.A triangle with the number 1 inside.

Standard dwg.  
標準図

|          |                                                                                     |               |                                  |  |  |             |           |           |                 |          |                                               |                       |             |          |
|----------|-------------------------------------------------------------------------------------|---------------|----------------------------------|--|--|-------------|-----------|-----------|-----------------|----------|-----------------------------------------------|-----------------------|-------------|----------|
| REVISION |  |               |                                  |  |  | SCALE       |           | CODE NO.  |                 |          |                                               |                       |             |          |
|          |  |               |                                  |  |  | APPROVED BY | M. NAKANO | FORM      | PARTS LIST      | NAME     | MGD-15~100J<br>Control circuit<br>操作回路 AC200V | DWG.<br>NO.           | D 0 1 5 8 5 |          |
|          |  | AUG. /29/2018 | Model change (Buzzer)<br>ブザー型式変更 |  |  |             |           |           |                 |          |                                               |                       |             | T. OKUDA |
|          |  | Feb. /16/2018 | Part type change<br>部品型式変更       |  |  | T. OKUDA    | C. JEONG  | M. NAKANO | DSGND (CHKD) BY | K. TSUJI | DATE                                          | SEP. /28/2015         |             |          |
|          | MARK                                                                                | DATE          | CONTENTS                         |  |  | CHKD        | APPD      | DRAWN BY  | C. MORITA       | UNIT mm  | PLANE<br>TRIGONOMETRY                         | MATSUI MFG. CO., LTD. |             |          |
|          |                                                                                     |               |                                  |  |  |             |           |           |                 |          |                                               |                       |             |          |
|          |                                                                                     |               |                                  |  |  |             |           |           |                 |          |                                               |                       |             |          |
| ITEM NO. | DESCRIPTION | REQ. D | MATERIAL | REFERENCE |
|----------|-------------|--------|----------|-----------|
|          |             |        |          |           |

| ITEM NO. |   | DESCRIPTION                          | REQ. D                           | MATERIAL                       | REFERENCE                               |                             |
|----------|---|--------------------------------------|----------------------------------|--------------------------------|-----------------------------------------|-----------------------------|
| 2        | 1 | —<br>V TYPE HANDLE<br>V形操作取手         | 1                                | MITSUBISHI ELEC.<br>三菱電機       | V-05SVE                                 |                             |
|          | 2 | PB-1<br>PUSH BUTTON SWITCH<br>押釦スイッチ | 1                                | FUJI ELEC.<br>富士電機             | AR30G1R-10W                             |                             |
|          | 3 | BZ<br>BUZZER<br>ブザー                  | 1                                | APT ELEC.<br>[FUJI ELEC. 富士電機] | AD16-22M/k26(100V)<br>[DR22B5-HB(100V)] |                             |
|          | 4 | FAN                                  | COOLING FAN<br>冷却ファン             | 1                              | OMRON<br>オムロン                           | R87F-A1A85HP                |
|          |   |                                      | PLUG CODE<br>プラグコード              | 1                              | OMRON<br>オムロン                           | R87F-PCJT                   |
|          |   |                                      | FINGER GUARD<br>フィンガーガード         | 2                              | OMRON<br>オムロン                           | R87F-FG80                   |
|          | 5 | TH-1<br>THERMOSTAT<br>サーモスタット        | 1                                | DAIKO INDUSTRIAL<br>大幸産業       | TR711-M12XL900                          |                             |
|          |   | TC-1<br>TEMP. CONTROLLER<br>温度調節器    | 1                                | MATSUI<br>マツイ                  | G2422                                   |                             |
|          |   | NFB-1                                | CIRCUIT BREAKER<br>ノーヒューズブレーカ    | 1                              | MITSUBISHI ELEC.<br>三菱電機                | REFER TO<br>DWG. NO. 168341 |
|          |   |                                      | TERMINAL COVER<br>端子カバー          | 1                              | MITSUBISHI ELEC.<br>三菱電機                | REFER TO<br>DWG. NO. 168341 |
|          |   | MS-1<br>OCR-1                        | MOTOR STARTER<br>電磁開閉器           | 1                              | MITSUBISHI ELEC.<br>三菱電機                | REFER TO<br>DWG. NO. 168341 |
|          |   | MS-2<br>OCR-2                        | MOTOR STARTER<br>電磁開閉器           | 1                              | MITSUBISHI ELEC.<br>三菱電機                | REFER TO<br>DWG. NO. 168341 |
|          |   | MC-0                                 | MAGNETIC CONTACTOR<br>電磁接触器      | 1                              | MITSUBISHI ELEC.<br>三菱電機                | REFER TO<br>DWG. NO. 168341 |
|          |   |                                      | AUXILIARY CONTACTOR<br>補助接点ユニット  | 1                              | MITSUBISHI ELEC.<br>三菱電機                | UT-AX4 4a                   |
|          |   | SSR-1~4                              | SOLID STATE RELAY<br>ソリッドステートリレー | 4                              | OMRON<br>オムロン                           | REFER TO<br>DWG. NO. 168341 |
|          |   |                                      | RADIATOR<br>放熱器                  | 4                              | OMRON<br>オムロン                           | REFER TO<br>DWG. NO. 168341 |
|          |   | CP-1                                 | CIRCUIT PROTECTOR<br>サーキットプロテクタ  | 1                              | MITSUBISHI ELEC.<br>三菱電機                | CP30-BA-<br>1P-1-MD-1A      |
|          | 1 | CR-1                                 | RELAY<br>リレー                     | 1                              | OMRON<br>オムロン                           | G2R-2-S                     |
|          |   |                                      | SOCKET<br>ソケット                   | 1                              | OMRON<br>オムロン                           | P2RF-08-E                   |
|          |   | TB-1                                 | TERMINAL BLOCKS<br>端子台           | 1SET<br>1式                     | IDEC                                    | BN15MW                      |
|          |   |                                      |                                  |                                |                                         |                             |
[illegible]

注記： \*1 オプション部品

NOTE : \*1 OPTION PARTS

Standard dwg.  
標準図

|          |      |               |                                  |  |          |             |           |                 |            |                       |                                               |             |             |          |
|----------|------|---------------|----------------------------------|--|----------|-------------|-----------|-----------------|------------|-----------------------|-----------------------------------------------|-------------|-------------|----------|
| REVISION |      |               |                                  |  |          | SCALE       |           | CODE NO.        |            |                       |                                               |             |             |          |
|          |      |               |                                  |  |          | APPROVED BY | M. NAKANO | FORM            | PARTS LIST | NAME                  | MGD-15~100J<br>Control circuit<br>操作回路 AC100V | DWG.<br>NO. | D 0 1 5 8 6 |          |
|          |      | AUG. /29/2018 | Model change (Buzzer)<br>ブザー型式変更 |  | T. OKUDA |             |           |                 |            |                       |                                               |             |             | C. JEONG |
|          |      | Feb. /16/2018 | Part type change<br>部品型式変更       |  | T. OKUDA | C. JEONG    | M. NAKANO | DSGND (CHKD) BY | K. TSUJI   | DATE                  | SEP. /28/2015                                 |             |             |          |
|          |      |               |                                  |  |          |             | DRAWN BY  | C. MORITA       | UNIT mm    | PLANE<br>TRIGONOMETRY | MATSUI MFG. CO., LTD.                         |             |             |          |
| MARK     | DATE | CONTENTS      |                                  |  | CHKD     | APPD        |           |                 |            |                       |                                               |             |             |          |
|          |      |               |                                  |  |          |             |           |                 |            |                       |                                               |             |             |          |



| POWER SUPPLY<br>電源   | TYPE<br>型式   | CIRCUIT BREAKER<br>ノーヒューズブレーカ   | EARTH LEAKAGE BREAKER<br>漏電ブレーカ   | TERMINAL COVER<br>端子カバー   | MOTOR STARTER<br>電磁開閉器   |   | MAGNETIC CONTACTOR<br>電磁接触器   | SOLID STATE RELAY<br>ソリッドステートリレー |                              | RADIATOR<br>放熱器 |   |           |  |  |  |  |
|---|--------------|---|---|---|---|---|---|----------------------------------|------------------------------|-----------------|---|-----------|--|--|--|--|
|   |              | NFB-1   | (ELB-1)   |   | MS-1   | MS-2   | MC-0   | SSR-1, 2                         | SSR-3, 4                     |                 |   |           |  |  |  |  |
| AC200V 50/60Hz<br>AC220V 60Hz<br><br> | MGD-15       | NF32-SV 3P 30A   | NV63-CV 3P 30A 30mA   | TCS-05SV3   | MSO-T10KP<br>0. 17A (0. 14-0. 22)   | MSO-T10KP<br>5A (4-6)   | S-T10   | G3NA-210B                        |                              | Y92B-N50        |   |           |  |  |  |  |
|   | MGD-25       |   |   |   | MSO-T10KP<br>0. 7A (0. 55-0. 85)   |   | S-T12   | G3NA-220B                        |                              | Y92B-N100       |   |           |  |  |  |  |
|   | MGD-50       |   |   |   |   |   | S-T20   |                                  |                              |                 |   |           |  |  |  |  |
|   | MGD-75 (標準)  | NF32-SV 3P 30A   | NV63-CV 3P 30A 30mA   |   |   |   | S-T21   | G3NA-240B                        |                              |                 |   |           |  |  |  |  |
|   | MGD-75 (高温)  | NF63-CV 3P 40A   | NV63-CV 3P 40A 30mA   |   |   |   |   |                                  |                              |                 |   |           |  |  |  |  |
|   | MGD-100 (標準) | NF63-CV 3P 40A   | NV63-CV 3P 40A 30mA   |   |   |   |   |                                  |                              |                 |   |           |  |  |  |  |
|   | MGD-100 (高温) | NF63-CV 3P 50A   | NV63-CV 3P 50A 30mA   |   |   |   |   |                                  |                              |                 |   |           |  |  |  |  |
|   | MGD-150      | NF63-CV 3P 60A   | NV63-CV 3P 60A 30mA   |   | MSO-T10KP<br>1. 7A (1. 4-2)   | MSO-T20KP<br>9A (7-11)                                                                   |  S-T35                                                                                    | G3NA-240B                        |                              |                 |   |           |  |  |  |  |
|   | MGD-200      | NF125-CV 3P 100A   | NV125-CV 3P 100A 30mA   | TCS-1SV3   |   |   |  S-T50                                                                                    | SS301-5Z-A4<br>(SS301-5Z-A3)     | SS301-5Z-A4<br>(SS301-5Z-A3) |                 |   |           |  |  |  |  |
|   | MGD-250      |   |   |   |   |   |  S-T65CW                                                                                  | SS501-5Z-A4<br>(SS501-5Z-A3)     |                              |                 |   |           |  |  |  |  |
|   | MGD-300      |   |   |   |   |   |   |                                  |                              |                 |   |           |  |  |  |  |
| AC380V 50Hz<br>AC400V 50Hz<br>AC415V 50Hz<br><br>AC440V 60Hz                                                           | MGD-15       | NF32-SV 3P 15A   | NV63-CV 3P 15A 30mA   | TCS-05SV3   | MSO-T10KP<br>0. 12A (0. 1-0. 16)   | MSO-T10KP<br>2. 5A (2-3)   | S-T10   | G3NA-410B                        |                              | Y92B-N50        |   |           |  |  |  |  |
|   | MGD-25       | NF32-SV 3P 20A   | NV63-CV 3P 20A 30mA   |   | MSO-T10KP<br>0. 35A (0. 28-0. 42)   |   | S-T12   |                                  |                              | Y92B-N100       |   |           |  |  |  |  |
|   | MGD-50       |   |   |   | MSO-T10KP<br>0. 35A (0. 28-0. 42)   |   | S-T20   | G3NA-420B                        |                              |                 |   |           |  |  |  |  |
|   | MGD-75       | NF32-SV 3P 30A   | NV63-CV 3P 30A 30mA   |   |   |   | S-T21   |                                  |                              |                 |   |           |  |  |  |  |
|   | MGD-100      |   |   |   |   |   |  S-T35                                                                                  |                                  |                              |                 |   |           |  |  |  |  |
|   | MGD-150      |   | MSO-T10KP 50Hz<br>0. 9A (0. 7-1. 1)   |   | MSO-T10KP<br>5A (4-6)                                                                                     |  S-T50                                                                                  | G3NA-420B   | G3NA-420B                        |                              |                 |   |           |  |  |  |  |
|   | MGD-200      | NF63-CV 3P 50A   | NV63-CV 3P 50A 30mA   |   |   | MSO-T10KP 60Hz<br>0. 7A (0. 55-0. 85)   |   |                                  |                              |                 |  S-T65CW                                                                               |           |  |  |  |  |
|   | MGD-250      |   |   |   |   | MSO-T10KP<br>0. 9A (0. 7-1. 1)   |   |                                  |                              |                 |   | G3NA-440B |  |  |  |  |
|   | MGD-300      |   |   |   |   |   |   |                                  |                              |                 |   |           |  |  |  |  |
|   |              |   |   |   |   |   |   |                                  |                              |                 |   |           |  |  |  |  |

\*1

注記 : \*1 オプション部品  
\*2 オプション 操作電圧100V

NOTE : \*1 OPTION PARTS  
\*2 CIRCUIT VOLTAGE AC100V

Standard dwg.  
標準図

|                                                                         |                                                                                     |               |                                     |           |           |                 |  |              |         |                       |  |                       |             |             |             |
|-------------------------------------------------------------------------|-------------------------------------------------------------------------------------|---------------|-------------------------------------|-----------|-----------|-----------------|--|--------------|---------|-----------------------|--|-----------------------|-------------|-------------|-------------|
| REVISION                                                                |  |               |                                     |           |           | SCALE           |  | CODE NO.     |         |                       |  |                       |             |             |             |
|                                                                         |  |               |                                     |           |           | APPROVED BY     |  | M. TOKITA    | FORM    | PARTS LIST            |  | NAME                  | MGD-15~300J | DWG.<br>NO. | 1 6 8 3 4 1 |
|                                                                         | 10                                                                                  | MAR./03/2017  | Error in writing correction<br>誤記訂正 | M. NAKANO | A. ITOI   |                 |  |              | DATE    | MAY. /21/2002         |  |                       |             |             |             |
|                                                                         | 9                                                                                   | AUG. /01/2016 | Model Change<br>生産中止による型式変更         | C. JEONG  | M. NAKANO | DSGND (CHKD) BY |  | Y. SHIRAISHI |         |                       |  |                       |             |             |             |
|                                                                         | MARK                                                                                | DATE          | CONTENTS                            | CHKD      | APPD      | DRAWN BY        |  | —            | UNIT mm | PLANE<br>TRIGONOMETRY |  | MATSUI MFG. CO., LTD. |             |             |             |
| <div><div>1</div><div>2</div><div>3</div><div>4</div><div>5</div></div> |                                                                                     |               |                                     |           |           |                 |  |              |         |                       |  |                       |             |             |             |

1

2

3

4

5







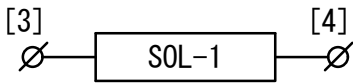
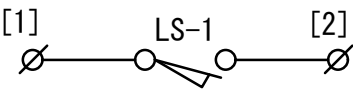
[JC limit control wiring instructions]

【JCリミット制御配線要領】




- ・Wire the connector pin NO. as follows.
- ・コネクタピンNO. は、下記の様に配線します。

Primary transport suction type material collector equipment  
一次輸送吸引式材料捕集装置

1 direction standardized jet clone  
1方向規格ジェットクロン



[ ] NJC204PF (制御)  
NJC204RM (JC)

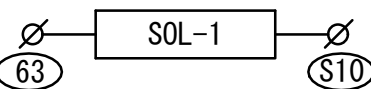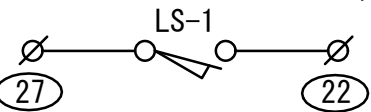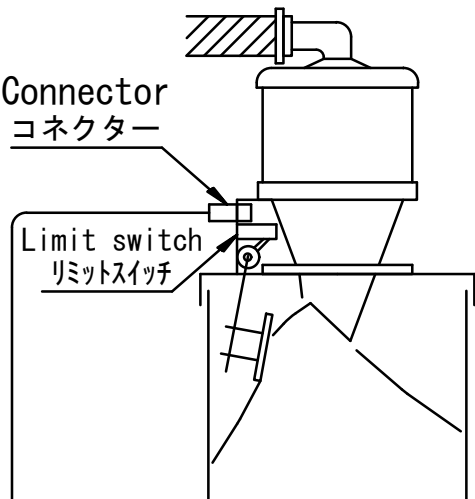

Mount to cable connector as follows.

ケーブルコネクタに取付ける場合、下記の様に取付て下さい。

| Connector pin NO.<br>コネクタピンNO. |                   | 1          | 2          | 3          | 4          | 5           | 6 | 7 |
|--------------------------------|-------------------|------------|------------|------------|------------|-------------|---|---|
| Number of cores<br>芯数          | Connector<br>コネクタ |            |            |            |            |             |   |   |
| 2                              | NJC-202           | Black<br>黒 | White<br>白 |            |            |             |   |   |
| 3                              | NJC-203           | Red<br>赤   | White<br>白 | Black<br>黒 |            |             |   |   |
| 4                              | NJC-204           | Red<br>赤   | White<br>白 | Black<br>黒 | Green<br>緑 |             |   |   |
| 5                              | NJC-205           | Red<br>赤   | White<br>白 | Black<br>黒 | Green<br>緑 | Yellow<br>黄 |   |   |


Standard dwg.  
標準図

|  |  |      |  |                                           |          |        |
|--|--|------|--|-------------------------------------------|----------|--------|
|  |  | NAME |  | MGD-***J                                  | DWG. NO. | 165858 |
|  |  |      |  | MATSUI MFG. CO., LTD.                     |          |        |
|  |  |      |  | PLANE TRIGONOMETRY                        |          |        |
|  |  |      |  | UNIT mm                                   |          |        |
|  |  |      |  | DATE                                      |          |        |
|  |  |      |  | MAR. /12/2002                             |          |        |
|  |  |      |  | FORM                                      |          |        |
|  |  |      |  | JCLimit control connection<br>JCリミット制御接続図 |          |        |
|  |  |      |  | CODE NO.                                  |          |        |
|  |  |      |  | SHIMAZU                                   |          |        |
|  |  |      |  | TOKITA                                    |          |        |
|  |  |      |  | DSGND (CHKD) BY                           |          |        |
|  |  |      |  | DRAWN BY                                  |          |        |
|  |  |      |  | APPD                                      |          |        |
|  |  |      |  | CHKD                                      |          |        |
|  |  |      |  | CONTENTS                                  |          |        |
|  |  |      |  | DATE                                      |          |        |
|  |  |      |  | MARK                                      |          |        |
|  |  |      |  | REVISION                                  |          |        |

[JC level meter control wiring instructions]  
【JCレベル計制御配線要領】

Primary transport suction type material collector equipment  
一次輸送吸引式材料捕集置

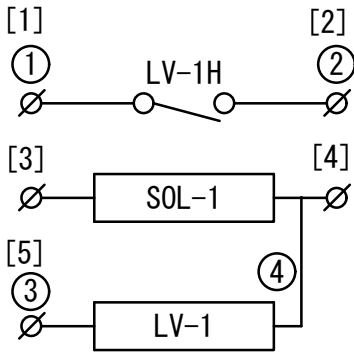1 direction level swich control  
1方向レベル計制御



(Control)

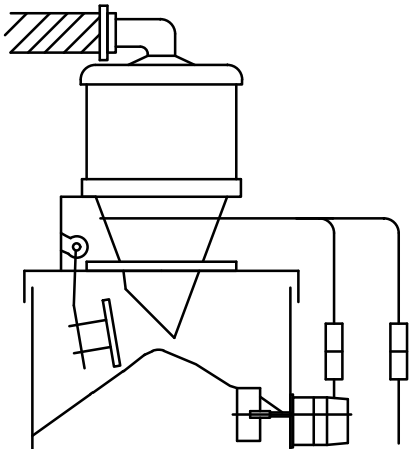
[ ]NJC205PF (制御)

[ ]NJC205ADM (JC)


(Level Switch)

○NJC204ADM (レベル計)

○NJC204PF (JC)



Wire NO for wiring  
配線用線番

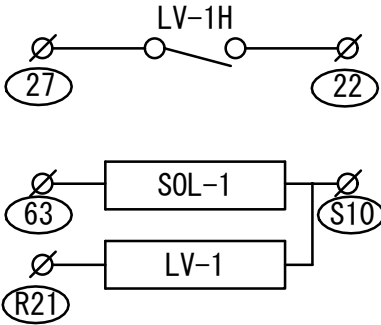

Mount to cable connector as follows.  
ケーブルコネクタに取付ける場合、下記のように取付けて下さい。

| Connector pin NO.<br>コネクタピンNO. |                   | 1          | 2          | 3          | 4          | 5           | 6 | 7 |
|--------------------------------|-------------------|------------|------------|------------|------------|-------------|---|---|
| Number of cores<br>芯数          | Connector<br>コネクタ |            |            |            |            |             |   |   |
| 2                              | NJC-202           | Black<br>黒 | White<br>白 |            |            |             |   |   |
| 3                              | NJC-203           | Red<br>赤   | White<br>白 | Black<br>黒 |            |             |   |   |
| 4                              | NJC-204           | Red<br>赤   | White<br>白 | Black<br>黒 | Green<br>緑 |             |   |   |
| 5                              | NJC-205           | Red<br>赤   | White<br>白 | Black<br>黒 | Green<br>緑 | Yellow<br>黄 |   |   |

Standard dwg.  
標準図

| |
|---|
| REVISION | △ | |
|---|

[LGVH level meter control wiring instructions]

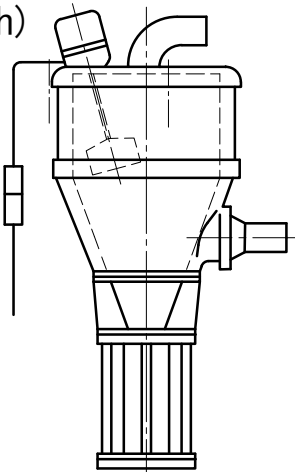
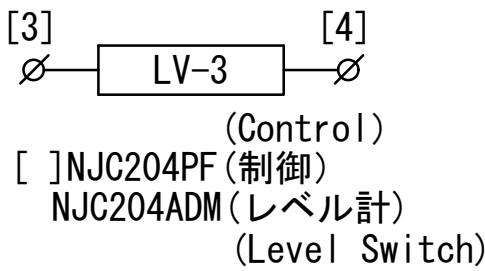
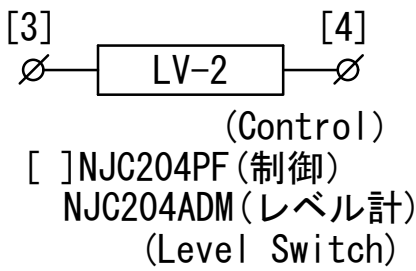
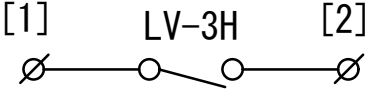
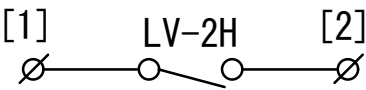
【LGVHレベル計制御配線要領】

- ・Wire connector pin as follows.
- ・コネクタピンNO. は、下記の様に配線します。





Suction type material collector equipment without secondary transport damper  
二次輸送ダンパー無し吸引式材料捕集装置

Level control without 1 direction damper  
1方向ダンパー無しレベル制御

Level control without 2 direction damper  
2方向ダンパー無しレベル制御



Wire NO. for wiring  
配線用線番

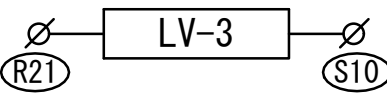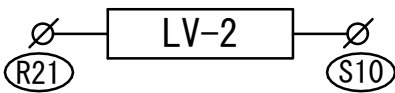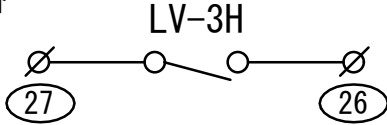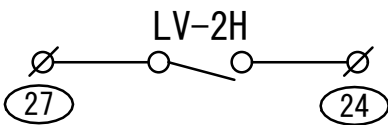

Mount to cable connector as follows.  
ケーブルコネクタに取付ける場合、下記の様に取付て下さい。

| Connector pin NO.<br>コネクタピンNO. |                   | 1          | 2          | 3          | 4          | 5           | 6 | 7 |
|--------------------------------|-------------------|------------|------------|------------|------------|-------------|---|---|
| Number<br>of cores<br>芯数       | Connector<br>コネクタ |            |            |            |            |             |   |   |
| 2                              | NJC-202           | Black<br>黒 | White<br>白 |            |            |             |   |   |
| 3                              | NJC-203           | Red<br>赤   | White<br>白 | Black<br>黒 |            |             |   |   |
| 4                              | NJC-204           | Red<br>赤   | White<br>白 | Black<br>黒 | Green<br>緑 |             |   |   |
| 5                              | NJC-205           | Red<br>赤   | White<br>白 | Black<br>黒 | Green<br>緑 | Yellow<br>黄 |   |   |

Standard dwg.  
標準図

|  |  |                                                         |  |                       |  |
|--|--|---------------------------------------------------------|--|-----------------------|--|
|  |  | 165860                                                  |  | MATSUI MFG. CO., LTD. |  |
|  |  | DWG. NO.                                                |  |                       |  |
|  |  | MGD-***J                                                |  |                       |  |
|  |  | NAME                                                    |  |                       |  |
|  |  | M. FGWH-E2K control connection diagram<br>LGVHレベル計制御接続図 |  | MAR. /7/2002          |  |
|  |  | FORM                                                    |  | DATE                  |  |
|  |  | SHIMAZU                                                 |  | TOKITA                |  |
|  |  | CODE NO.                                                |  | —                     |  |
|  |  | APPROVED BY                                             |  | DRAWN BY              |  |
|  |  | DSGND (CHKD) BY                                         |  | DATE                  |  |
|  |  | SCALE                                                   |  | UNIT mm               |  |
|  |  | M. FGWH-E2K control connection diagram<br>LGVHレベル計制御接続図 |  | PLANE TRIGONOMETRY    |  |
|  |  | REVISION                                                |  | MARK                  |  |


# [M. EGVH-E2K control wiring instructions]
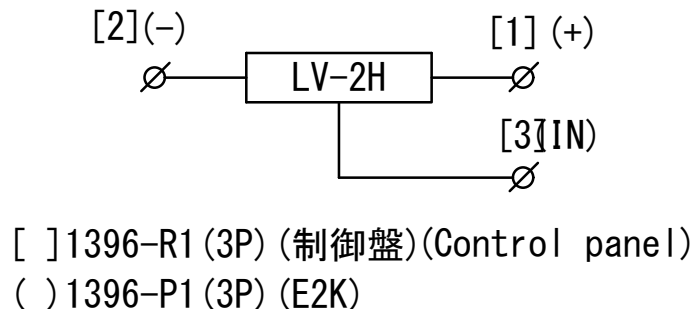
## 【M. EGVH-E2K制御配線要領】






Standard dwg.  
標準図

- ・ Perform wiring for connector pin No. wires as follows.  
Suction type material collector equipment without secondary damper
- ・ コネクターピンNO. は、下記の様に配線します。  
二次輸送ダンパー無し吸引式材料捕集装置


E2K control without 1 direction damper  
1方向ダンパー無しE2K制御



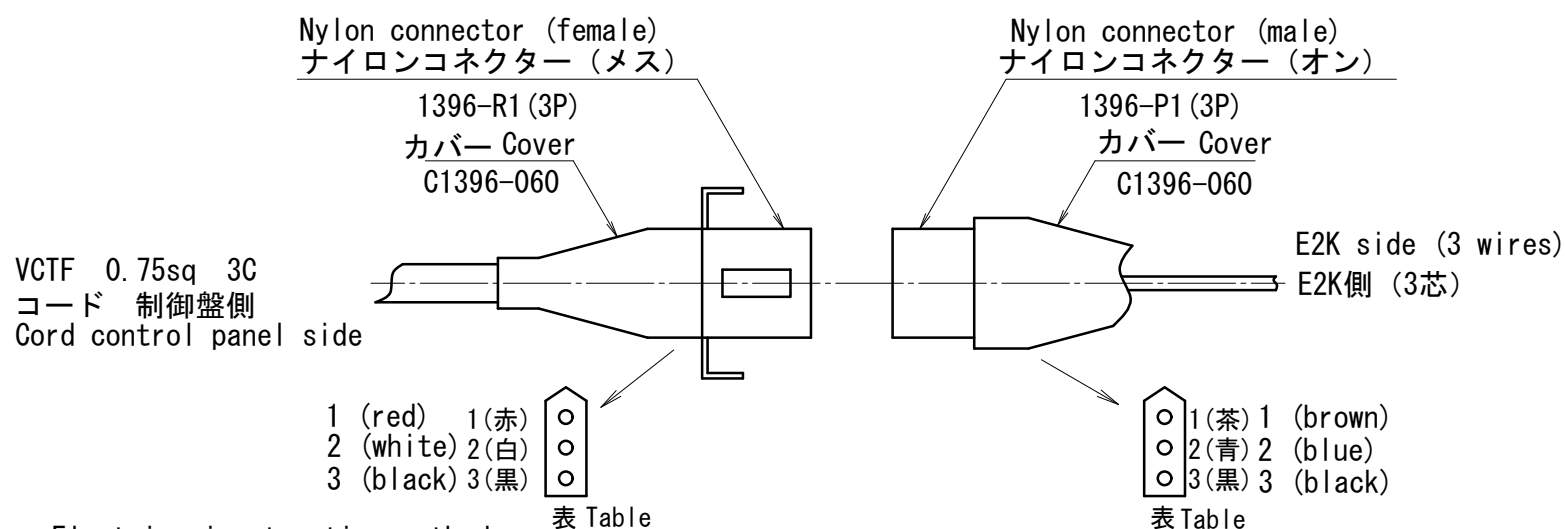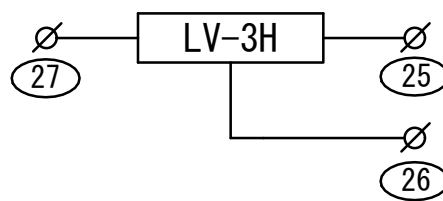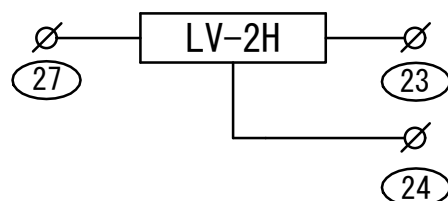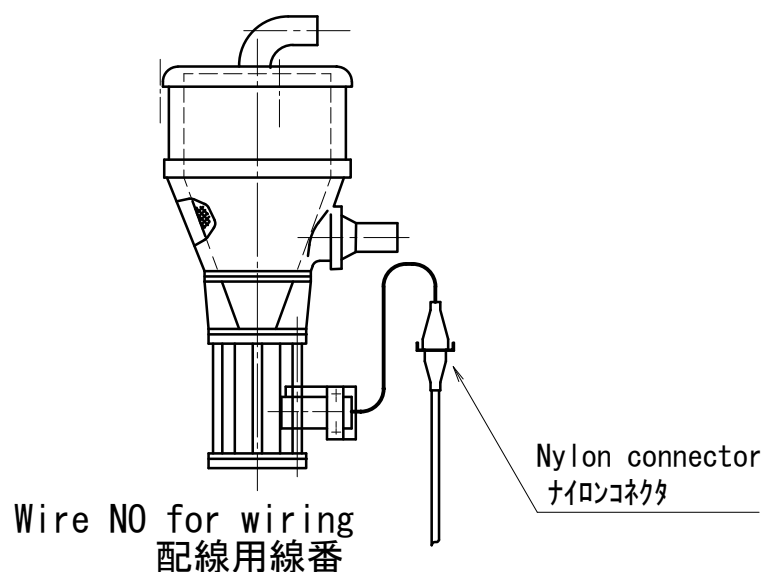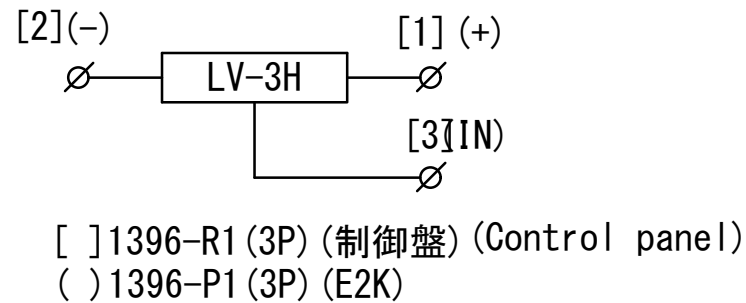2方向ダンパー無しE2K制御  
E2K control without 2 direction damper




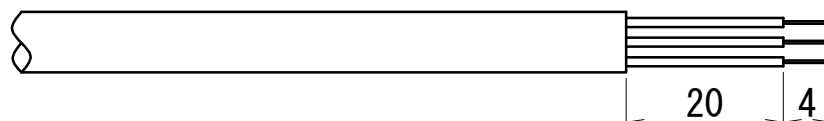- ・ Electric wire treating method
- ・ 電線処理方法



Remove cladding of approx. 24mm at the end of signal line, and expose strand of approx. 4mm on electric wire.  
信号線先端は外被服24mm程度皮を剥き、電線の4mm程度素線を露出させる。

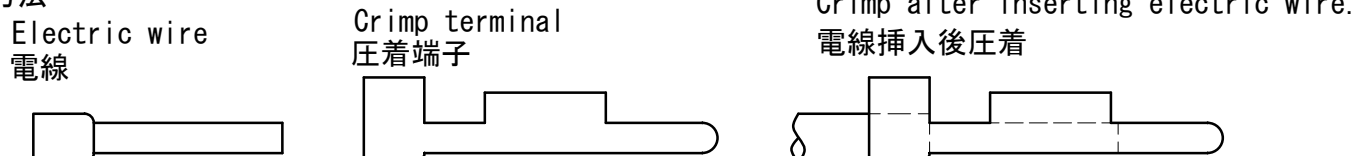- ・ Electric wire crimping method
- ・ 電線圧着方法




Firmly crimp electric wire and crimp terminal. After crimping, crimp terminal and electric wire should not be drawn out even if they are pulled.  
電線と圧着端子は確実に圧着すること。圧着後、圧着端子と電線を引っ張って抜けないこと。

|                    |  |             |                 |                 |
|--------------------|--|-------------|-----------------|-----------------|
| NAME               |  | MGD-***J    | DWG. NO.        | 165861          |
| PLANE TRIGONOMETRY |  | UNIT mm     | DATE            | MAR. / 7 / 2002 |
| FORM               |  | DATE        | DATE            | MAR. / 7 / 2002 |
| CODE NO.           |  | SHIMAZU     | TOKITA          | —               |
| SCALE              |  | APPROVED BY | DSGND (CHKD) BY | DRAWN BY        |
| APPD               |  | CHKD        | CONTENTS        | DATE            |
| MARK               |  | REVISION    |                 |                 |


## 【ASDレベル計制御配線要領】

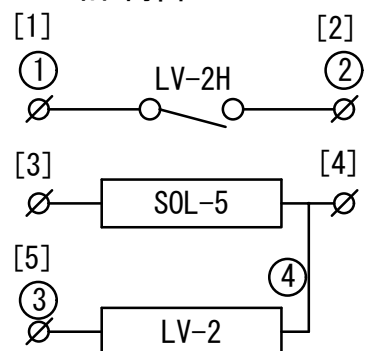- 1 direction level meter control  
1方向レベル計制御




☐ NJC205PF (制御) (Control)  
☐ NJC205ADM (JC)  
☒ NJC204ADM (レベル計) (Level Switch)  
☒ NJC204PF (JC)

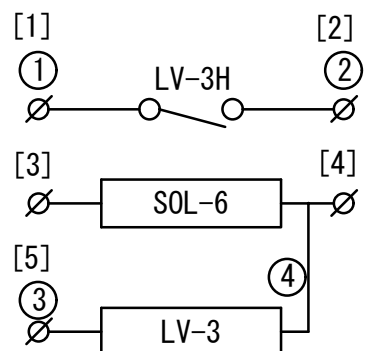2 direction level meter control  
2方向レベル計制御



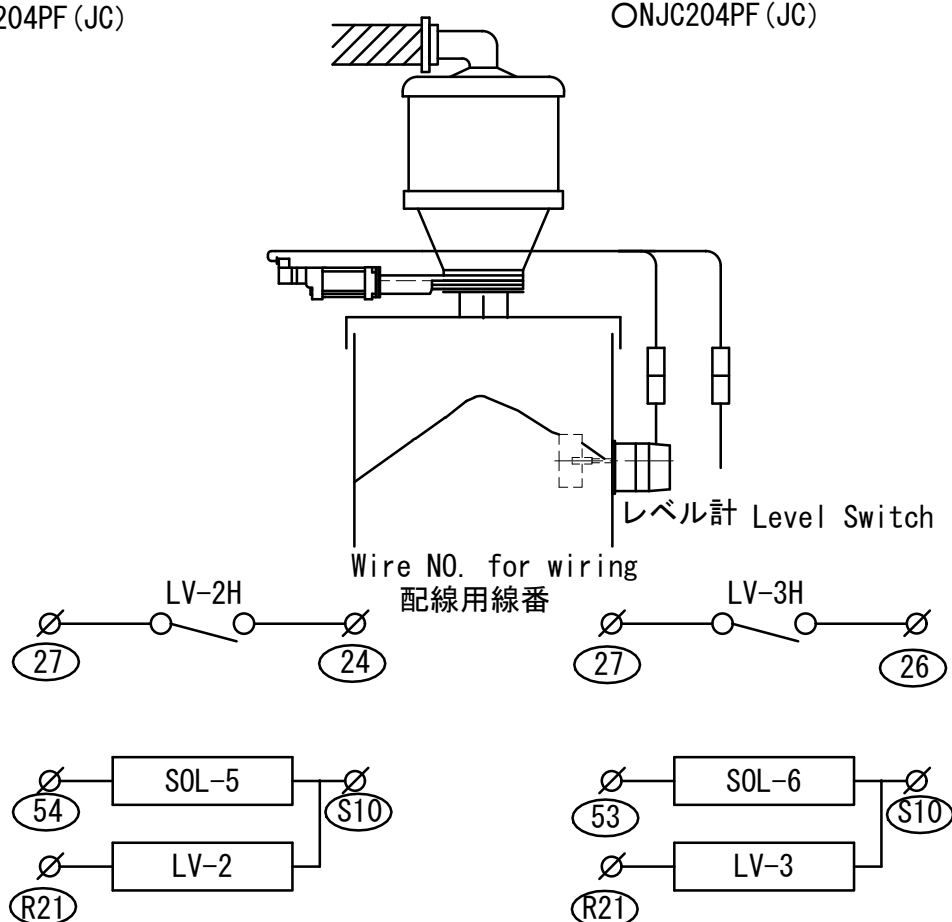- [ ] NJC205PF (制御) (Control)
- [ ] NJC205ADM (JC)
- NJC204ADM (レベル計) (Level Switch)
- NJC204PF (JC)



Mount to cable connector as follows.  
ケーブルコネクタに取付ける場合、下記のように取付けて下さい。


| Connector pin NO.<br>コネクタピンNO. |                   | 1          | 2          | 3          | 4          | 5           | 6 | 7 |
|--------------------------------|-------------------|------------|------------|------------|------------|-------------|---|---|
| Number of cores<br>芯数          | Connector<br>コネクタ |            |            |            |            |             |   |   |
| 2                              | NJC-202           | Black<br>黒 | White<br>白 |            |            |             |   |   |
| 3                              | NJC-203           | Red<br>赤   | White<br>白 | Black<br>黒 |            |             |   |   |
| 4                              | NJC-204           | Red<br>赤   | White<br>白 | Black<br>黒 | Green<br>緑 |             |   |   |
| 5                              | NJC-205           | Red<br>赤   | White<br>白 | Black<br>黒 | Green<br>緑 | Yellow<br>黄 |   |   |

標準図  
Standard dwg.


| |
|---|
| |
|---|

Standard dwg. 標準図

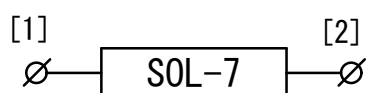
- ## Push type batch discharge damper



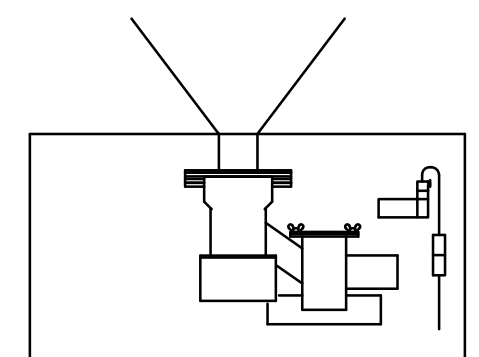[ ] 1545-P (SOL)  
[ ] 1545-R (制御) (Control)



Wire NO. for wiring  
配線用線番

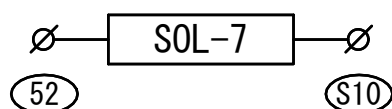

Mount to cable connector as follows.  
ケーブルコネクタに取付ける場合、下記の様に取り付けて下さい。



| Connector pin NO.<br>コネクタピンNO. |                    | 1          | 2          | 3          | 4          | 5           | 6 | 7 |
|--------------------------------|--------------------|------------|------------|------------|------------|-------------|---|---|
| Number<br>of cores<br>芯数       | Connector<br>コネクター |            |            |            |            |             |   |   |
| 2                              | NJC-202            | Black<br>黒 | White<br>白 |            |            |             |   |   |
| 3                              | NJC-203            | Red<br>赤   | White<br>白 | Black<br>黒 |            |             |   |   |
| 4                              | NJC-204            | Red<br>赤   | White<br>白 | Black<br>黒 | Green<br>緑 |             |   |   |
| 5                              | NJC-205            | Red<br>赤   | White<br>白 | Black<br>黒 | Green<br>緑 | Yellow<br>黄 |   |   |

[illegible]


[JSV control wiring instructions]  
【JSV制御配線要領】

- ・ Perform wiring for connector pin No. wires as follows.  
Primary transport jet selector
- ・ コネクターピンNO. は、下記の様に配線します。  
一次輸送ジェットセクター

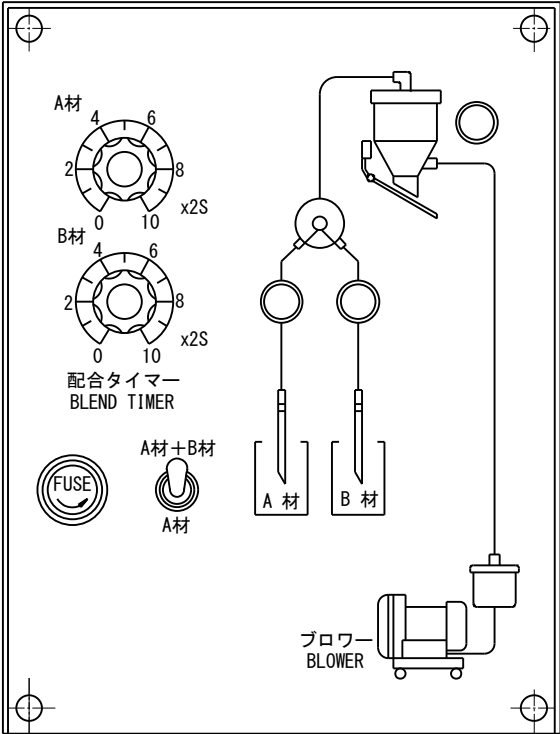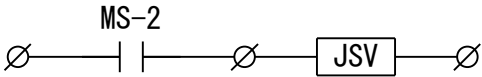
△ JSV transport equipment  
JSV輸送装置




△ 1 Direction  
1方向

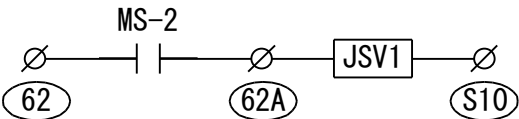

△ 2 Direction  
2方向

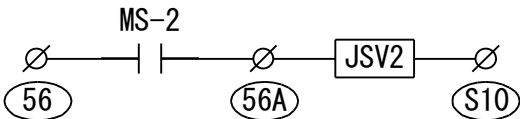

△ 3 Direction  
3方向

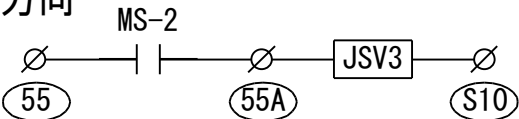

Mount to cable connector as follows.  
ケーブルコネクターに取付ける場合、下記の様に取付けて下さい。

| Connector pin NO.<br>コネクターピンNO. |                    | 1          | 2          | 3          | 4          | 5           | 6 | 7 |
|---------------------------------|--------------------|------------|------------|------------|------------|-------------|---|---|
| Number of cores<br>芯数           | Connector<br>コネクター |            |            |            |            |             |   |   |
| 2                               | NJC-202            | Black<br>黒 | White<br>白 |            |            |             |   |   |
| 3                               | NJC-203            | Red<br>赤   | White<br>白 | Black<br>黒 |            |             |   |   |
| 4                               | NJC-204            | Red<br>赤   | White<br>白 | Black<br>黒 | Green<br>緑 |             |   |   |
| 5                               | NJC-205            | Red<br>赤   | White<br>白 | Black<br>黒 | Green<br>緑 | Yellow<br>黄 |   |   |

Standard dwg.  
標準図



| NAME                                       |  | MGD-***J           |  | DWG. NO.           |  | 1 6 5 8 6 4 |  |
|--------------------------------------------|--|--------------------|--|--------------------|--|-------------|--|
| CODE NO.                                   |  | SHIMAZU            |  | TOKITA             |  | —           |  |
| APPROVED BY                                |  | DSGND (CHKD) BY    |  | DRAWN BY           |  | —           |  |
| SCALE                                      |  | FORM               |  | DATE               |  | UNIT mm     |  |
| JSV control connection diagram<br>JSV制御接続図 |  | MAR. / 7 / 2002    |  | PLANE TRIGONOMETRY |  | —           |  |
| REVISION                                   |  | OCT. / 24 / 2017   |  | MARK               |  | DATE        |  |
| ADD 2, 3direction                          |  | C. JEONG M. NAKANO |  | CHKD               |  | APPD        |  |
| CONTENTS                                   |  | —                  |  | —                  |  | —           |  |
| MATSUI MFG. CO., LTD.                      |  | —                  |  | —                  |  | —           |  |

## 【APH-E3Z制御配線要領】



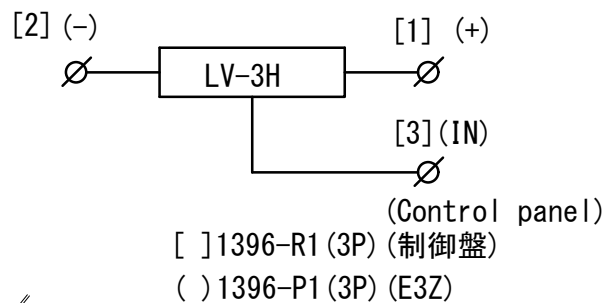
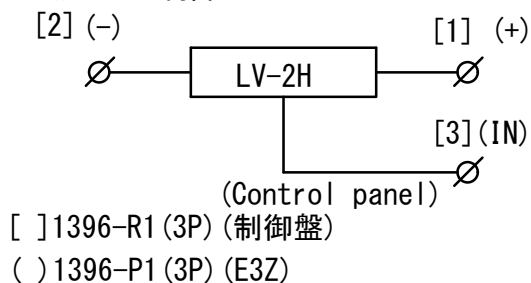
- ・ Perform wiring for connector pin No. wires as follows.  
APH material collector equipment without secondary transport damper
- ・ コネクターピンNO. は、下記の様に配線します。  
二次輸送ダンパー無しAPH材料捕集装置

E3Z control without 1 direction damper  
1方向ダンパー無しE3Z制御

E3Z control without 2 direction damper  
2方向ダンパー無しE3Z制御



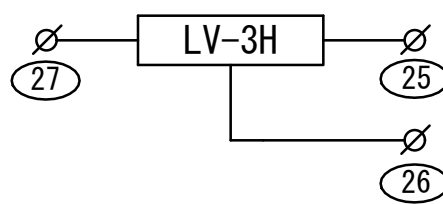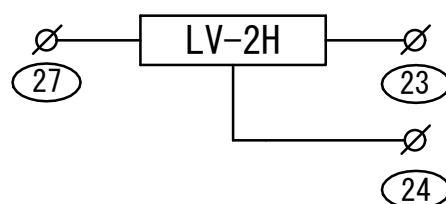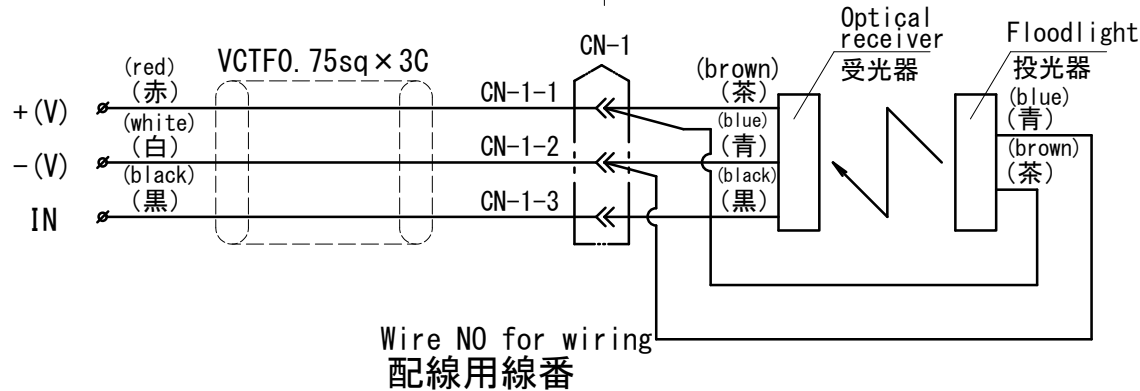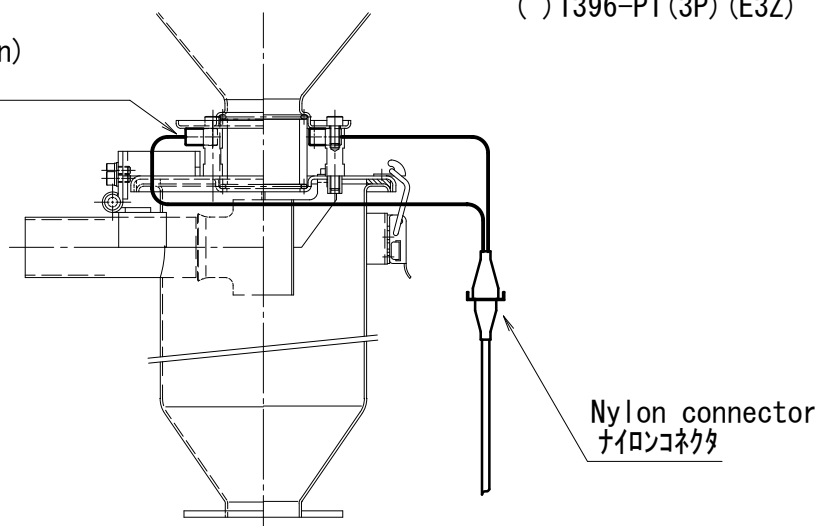Photocell switch (E3Z specification)  
光電スイッチ(E3Z仕様)



Nylon connector (female)  
ナイロンコネクター (メス)  
1396-R1 (3P)

Nylon connector (male)  
ナイロンコネクター (オン)  
1396-P1 (3P)

Cover カバー  
C1396-060

Cover カバー  
C1396-060

VCTF 0.75sq 3C  
Cord control panel side  
コード 制御盤側

Light receiving side (3 wires)

二 受光側 (3芯)


Floodlight side (2 wires)

投光側 (2芯)

|           |       |  |
|-----------|-------|--|
| 1 (red)   | 1 (赤) |  |
| 2 (white) | 2 (白) |  |
| 3 (black) | 3 (黒) |  |

○ 1 (茶) 1 (brown)  
○ 2 (青) 2 (blue)  
○ 3 (黒) 3 (black)

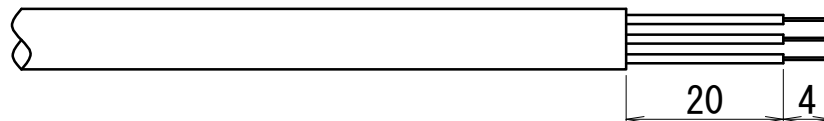- Electric wire treating method
- 電線処理方法




Remove cladding of approx. 24mm at the end of signal line, and expose strand of approx. 4mm on electric wire.  
信号線先端は外被服24mm程度皮を剥き、電線の4mm程度素線を露出させる。

- Electric wire crimping method
- 電線圧着方法

Electric wire  
電線

Crimp terminal  
压着端子

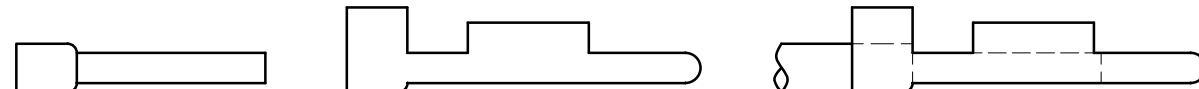Crimp after inserting electric wire.  
電線挿入後圧着




Firmly crimp electric wire and crimp terminal. After crimping, crimp terminal and electric wire should not be drawn out even if they are pulled.  
電線と圧着端子は確実に圧着すること。圧着後、圧着端子と電線を引っ張って抜けないこと。

標準図

|                       |      |      |          |      |                 |          |         |                                                    |  |
|-----------------------|------|------|----------|------|-----------------|----------|---------|----------------------------------------------------|--|
| REVISION              | △    |      |          |      | SCALE           | CODE NO. |         |                                                    |  |
|                       | △    |      |          |      | APPROVED BY     | SHIMAZU  | FORM    | APH-E3Z control connection diagram<br>APH-E3Z制御接続図 |  |
|                       | △    |      |          |      | DSGND (CHKD) BY | — TOKITA | DATE    | MAR. /7/2002                                       |  |
|                       | △    |      |          |      | DRAWN BY        | —        | UNIT mm | PLANE TRIGONOMETRY                                 |  |
|                       | MARK | DATE | CONTENTS | CHKD | APPD            |          |         |                                                    |  |
| NAME                  |      |      |          |      |                 |          |         |                                                    |  |
| DWG. NO.              |      |      |          |      |                 |          |         |                                                    |  |
| 1 6 5 8 6 5           |      |      |          |      |                 |          |         |                                                    |  |
| MATSUI MFG. CO., LTD. |      |      |          |      |                 |          |         |                                                    |  |



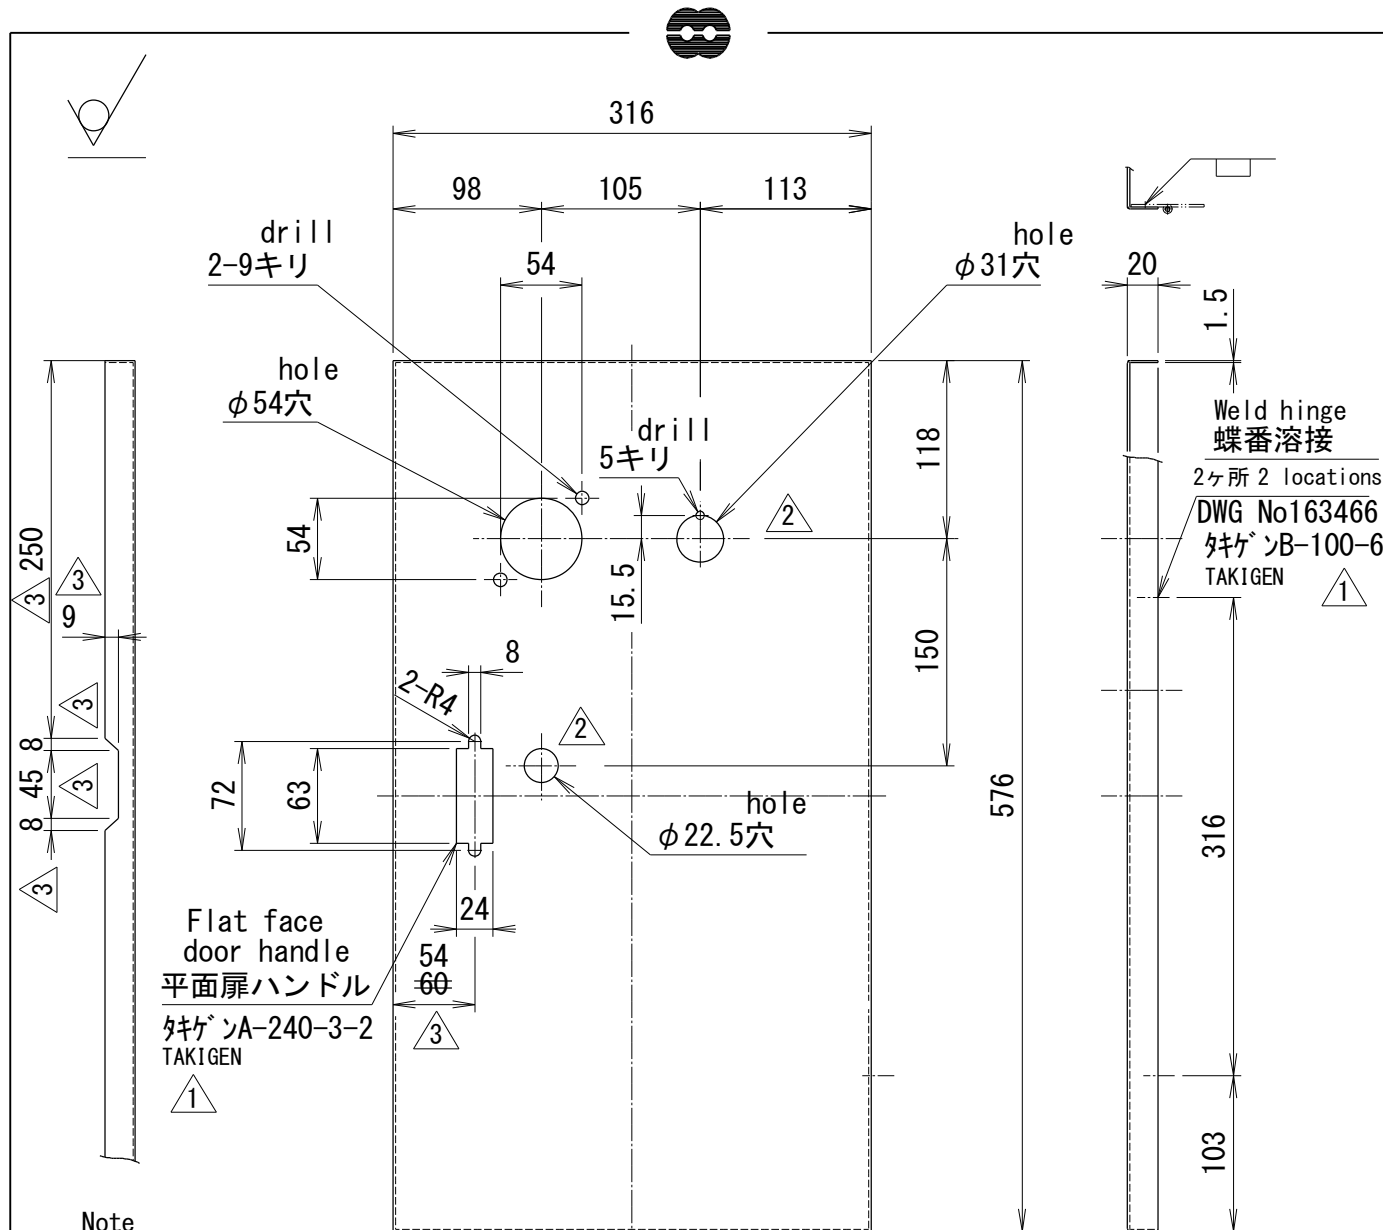

Standard dwg.  
標準図

|          |  |                                                                                   |  |                            |  |                       |  |         |  |             |  |                                   |  |             |  |
|----------|--|-----------------------------------------------------------------------------------|--|----------------------------|--|-----------------------|--|---------|--|-------------|--|-----------------------------------|--|-------------|--|
|          |  |                                                                                   |  | Control panel door<br>制御盤扉 |  |                       |  | A3      |  |             |  |                                   |  |             |  |
|          |  | ITEM NO.                                                                          |  | DESCRIPTION                |  |                       |  | REQ. D  |  | MATERIAL    |  | REFERENCE                         |  |             |  |
| △        |  |                                                                                   |  | NAME                       |  | MGD-15~100J           |  |         |  | FORM        |  | (Control panel door)<br>板金図(制御盤扉) |  |             |  |
| 3        |  | NOV./13/2019<br>Punched hole position<br>changed.<br>抜き穴位置変更                      |  | YONEDA                     |  | APPROVED BY           |  | SHIMAZU |  | CODE NO.    |  |                                   |  |             |  |
|          |  |                                                                                   |  | TAKAHASHI                  |  | DSGND (CHKD) BY       |  | —       |  | TOKITA      |  | DATE                              |  | 2002. 3. 07 |  |
| 2        |  | JUL./03/2018<br>Model change (Buzzer)<br>ブザー型式変更                                  |  | M. NAKANO                  |  | DRAWN BY              |  | —       |  | UNIT mm     |  | PLANE TRIGONOMETRY                |  |             |  |
|          |  |                                                                                   |  | C. JEONG                   |  |                       |  |         |  | DWG.<br>NO. |  | 1 6 5 8 0 0                       |  |             |  |
| 1        |  | DEC./10/2002<br>Postscript of model of<br>steering wheel and hinge<br>ハンドル、蝶番型式記入 |  | SHIMAZU                    |  | SCALE                 |  | 1/5     |  |             |  |                                   |  |             |  |
|          |  |                                                                                   |  | SHIMAZU                    |  |                       |  |         |  |             |  |                                   |  |             |  |
| REVISION |  |                                                                                   |  | APPD                       |  | MATSUI MFG. CO., LTD. |  |         |  |             |  |                                   |  |             |  |
|          |  |                                                                                   |  | CHKD                       |  |                       |  |         |  |             |  |                                   |  |             |  |

3 of GB standard is equivalent to SS400 of JIS standard.

① Painting finish

~~Painting is unnecessary, zinc plating chromate treatment~~

Hole drilling by turret punching

Must be free from burrs and flashes

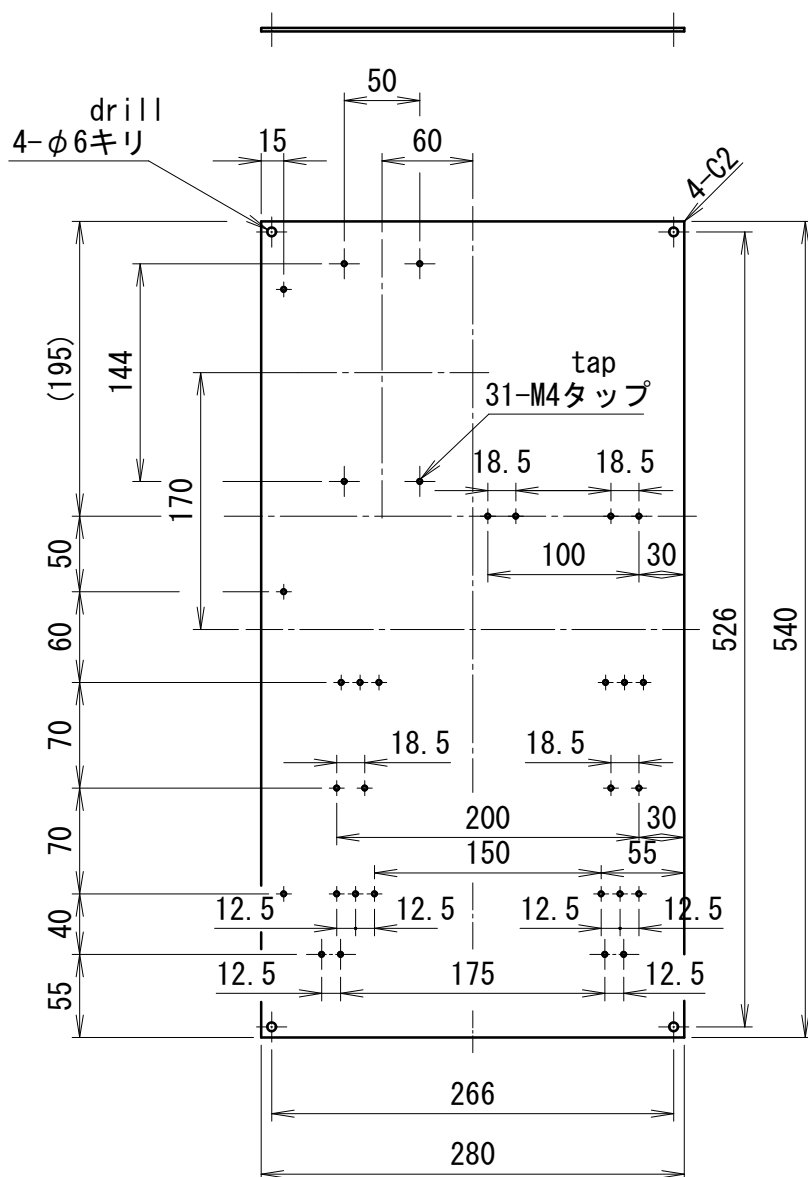
GB規格のA3はJIS規格のSS400相当品

① 塗装仕上げ

~~塗装不要、亜鉛メッキクロメート処理~~

タレットパンチングにて穴加工

バリ、カエリ等なきこと



Standard dwg.  
標準図


| 1        | Relay plate<br>リレー板 | 1      | SS400    | t2.3      |
|----------|---------------------|--------|----------|-----------|
| ITEM NO. | DESCRIPTION         | REQ. D | MATERIAL | REFERENCE |

|          |                                                                                          |              |                       |             |             |                                                               |
|----------|------------------------------------------------------------------------------------------|--------------|-----------------------|-------------|-------------|---------------------------------------------------------------|
| △        |                                                                                          |              | NAME                  | MGD-15~100J | FORM        | Sheet metal<br>working drawing<br>(Relay plate)<br>板金図 (リレー板) |
| △        |                                                                                          |              | APPROVED BY           | SHIMAZU     | CODE NO.    |                                                               |
|          |                                                                                          |              | DSGND (CHKD) BY       | — TOKITA    | DATE        | MAR. /7/2002                                                  |
|          |                                                                                          |              | DRAWN BY              | —           | UNIT mm     | PLANE TRIGONOMETRY                                            |
| ①        | JAN. /20/2009<br>It changed from<br>the zinc plating to paint.<br>亜鉛メッキから塗装に変更<br>TEZUKA | ISHII        | SCALE                 | 1/5         | DWG.<br>NO. | 1 6 5 8 0 1                                                   |
| REVISION |                                                                                          | APPD<br>CHKD | MATSUI MFG. CO., LTD. |             |             |                                                               |



Painting finish

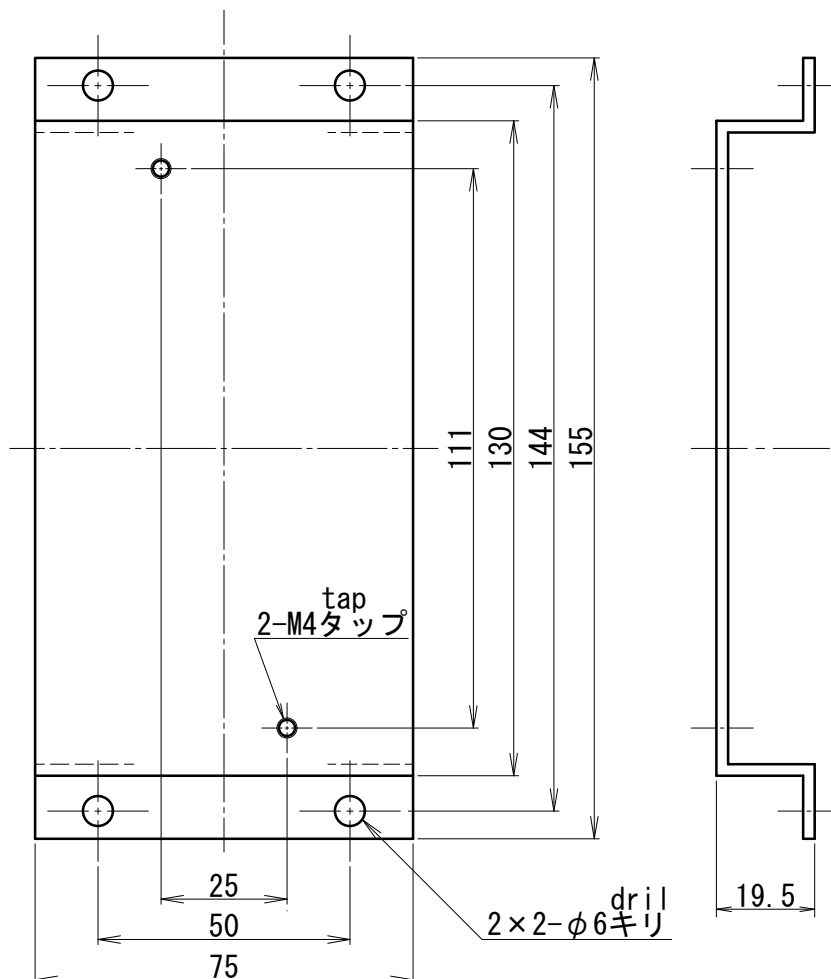~~zinc plating chromate treatment~~  
① 塗装仕上げ  
~~亜鉛メッキクロメート処理~~



Standard dwg.  
標準図



|          |                       |        |          |           |
|----------|-----------------------|--------|----------|-----------|
| 1        | Breaker base<br>ブレーカ台 | 1      | SS400    | t2.3      |
| ITEM NO. | DESCRIPTION           | REQ. D | MATERIAL | REFERENCE |

|          |                                                                                          |       |                       |  |             |        |             |      |                    |                                                                 |  |
|----------|------------------------------------------------------------------------------------------|-------|-----------------------|--|-------------|--------|-------------|------|--------------------|-----------------------------------------------------------------|--|
|          |                                                                                          |       |                       |  |             |        |             |      |                    | Sheet metal<br>working drawing<br>(Breaker base)<br>板金図(ブレーカー台) |  |
| △        |                                                                                          |       | NAME                  |  | MGD-15~150J |        |             | FORM |                    |                                                                 |  |
|          |                                                                                          |       | APPROVED BY           |  | SHIMAZU     |        | CODE NO.    |      |                    |                                                                 |  |
| △        |                                                                                          |       | DSGND (CHKD) BY       |  | —           | TOKITA | DATE        |      | MAR. /7/2002       |                                                                 |  |
|          |                                                                                          |       | DRAWN BY              |  | —           |        | UNIT mm     |      | PLANE TRIGONOMETRY |                                                                 |  |
| ①        | JAN. /20/2009<br>It changed from<br>the zinc plating to paint.<br>亜鉛メッキから塗装に変更<br>TEZUKA | ISHII | SCALE                 |  | 1/1.5       |        | DWG.<br>NO. |      | 1 6 5 8 0 2        |                                                                 |  |
| REVISION |                                                                                          | APPD  | MATSUI MFG. CO., LTD. |  |             |        |             |      |                    |                                                                 |  |
|          |                                                                                          | CHKD  |                       |  |             |        |             |      |                    |                                                                 |  |



| ITEM NO. | DESCRIPTION     | REQ. D | MATERIAL | REFERENCE  |
|----------|-----------------|--------|----------|------------|
|          | Operation panel | 1      | SS400    | t1.6 (1.5) |
|          | 操作パネル           |        |          |            |

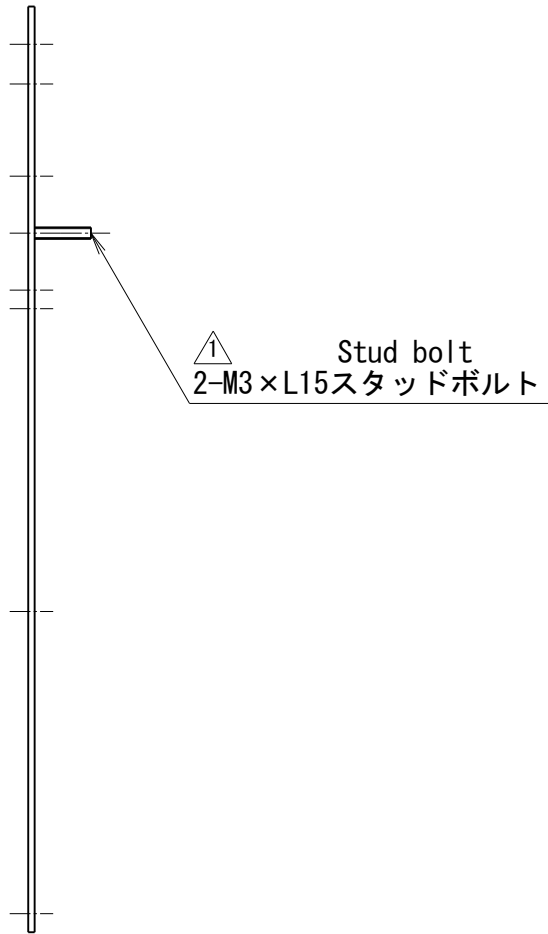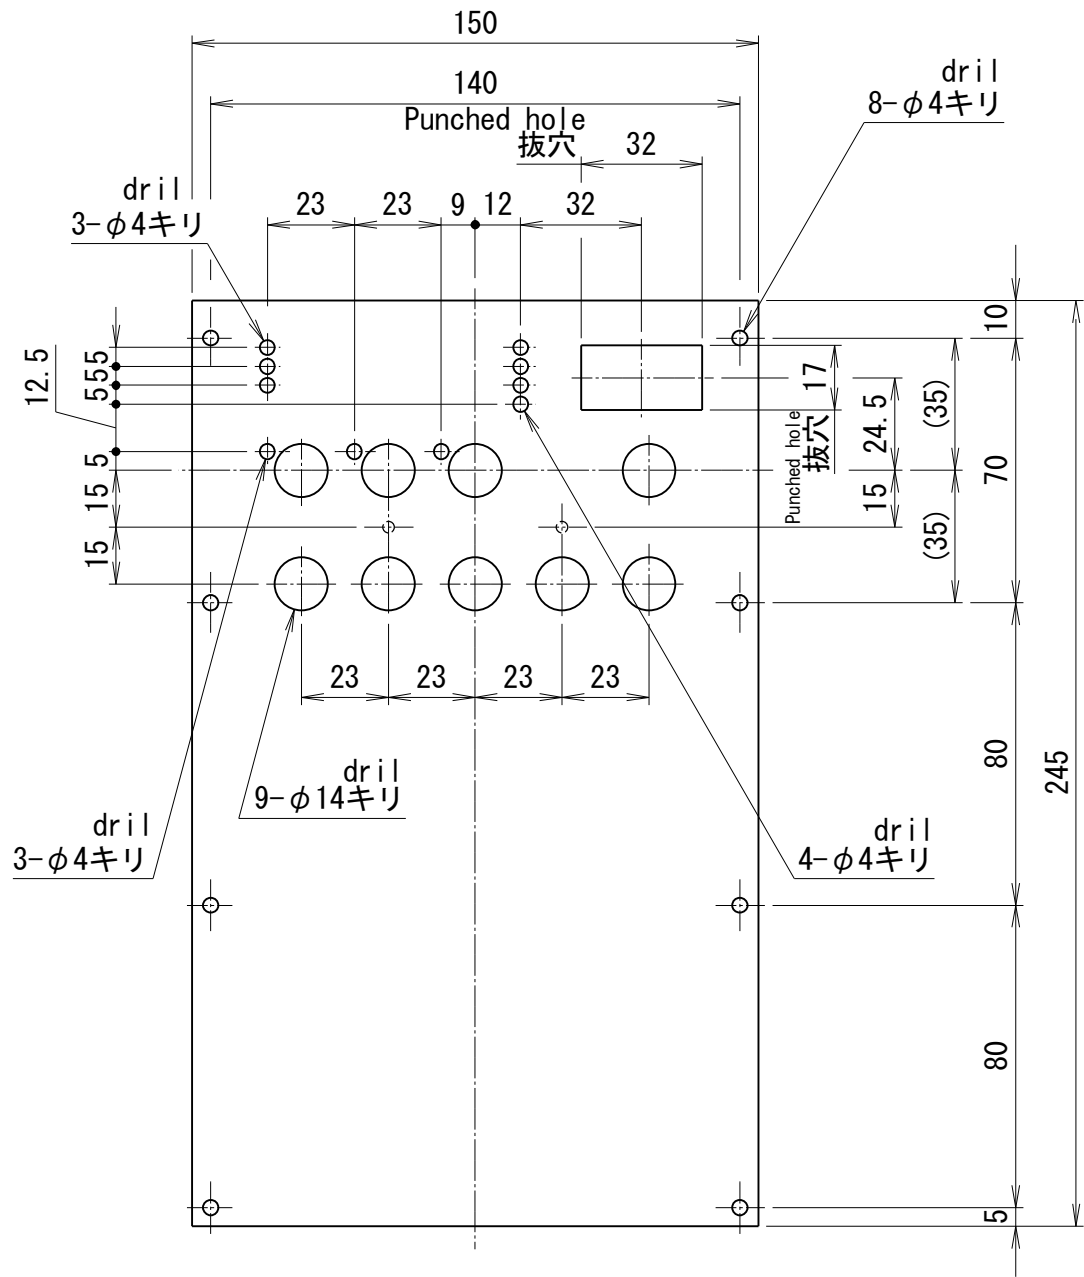Manufacturing specifications  
Hole drilling by turret punching  
② Painting finish  
~~Painting is unnecessary, zinc-plating chromate treatment~~  
製作仕様  
タレットパンチングにて穴加工  
② 塗装仕上げ  
~~塗装不要, 亜鉛メッキクロメート処理~~



Standard dwg.  
標準図

| REVISION | △    |              |                                                            |        |        | SCALE       | 1/2      | CODE NO. |         |                                                                         |
|----------|------|--------------|------------------------------------------------------------|--------|--------|-------------|----------|----------|---------|-------------------------------------------------------------------------|
|          | △    |              |                                                            |        |        | APPROVED BY |          | SHIMAZU  | FORM    | Sheet metal working drawing<br>(substrate mounting plate)<br>板金図(基板取付板) |
|          | 2    | JAN./20/2009 | It changed from the zinc plating to paint.<br>亜鉛メッキから塗装に変更 | TEZUKA | —      | ISHII       |          |          | DATE    | MAR./7/2002                                                             |
|          | 1    | MAY/19/2003  | Error correction<br>誤記訂正                                   | SEN00  | TOKITA | SHIMAZU     |          |          |         |                                                                         |
| MARK     | DATE | CONTENTS     |                                                            |        | CHKD   | APPD        | DRAWN BY |          | UNIT mm | PLANE<br>TRIGONOMETRY                                                   |
|          |      |              |                                                            |        |        |             |          |          |         |                                                                         |

MATSUI MFG. CO., LTD.








| ITEM NO. | DESCRIPTION      | REQ. D | MATERIAL | REFERENCE |
|----------|------------------|--------|----------|-----------|
|          | Protective cover |        | A3       |           |
|          | 保護カバー            |        |          |           |

NOTE

- 1.A3 of GB standard is equivalent to SS400 of JIS standard.
- 2.Bending working part must be at MIN radius
- 3.Must be free from burrs and flashes
- 4.Fully weld junction and finish flat surface with grinder

① Painting finish

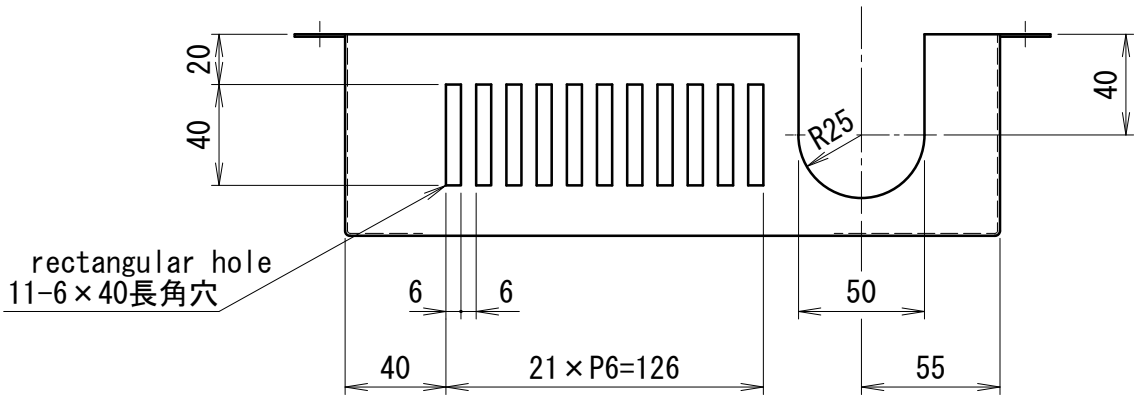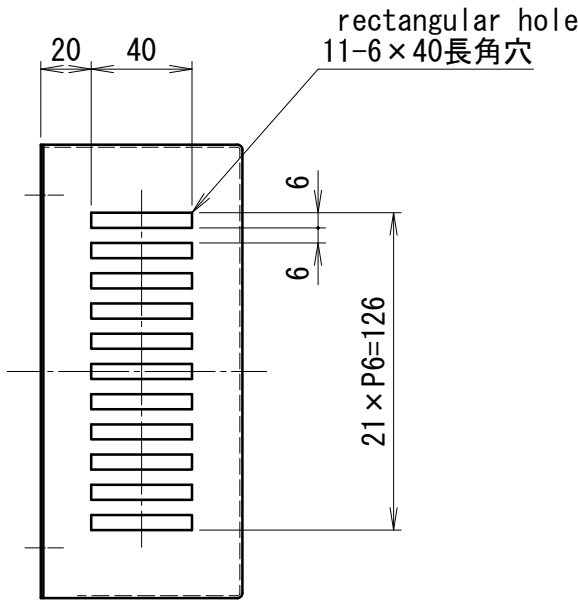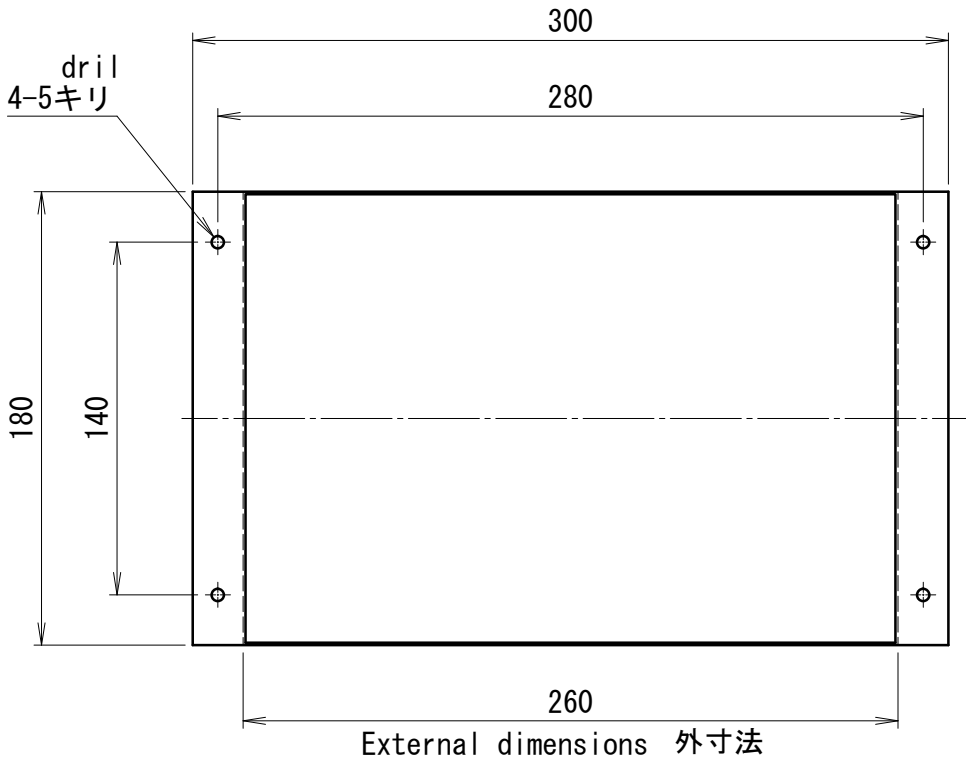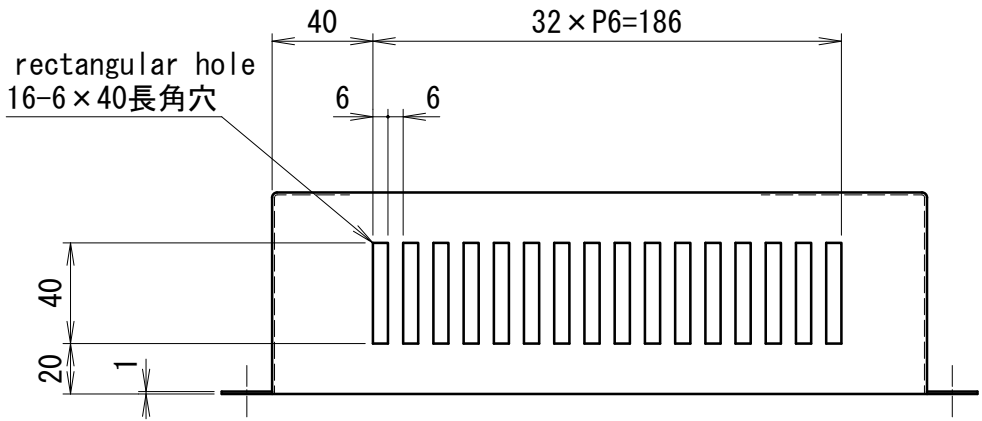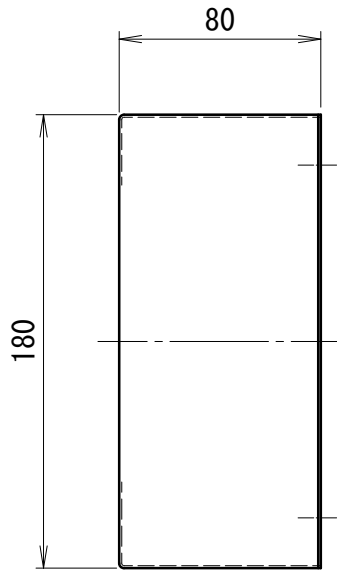~~5.Painting is unnecessary, zinc-plating chromate treatment~~



注 記

- 1. GB規格のA3はJIS規格のSS400相当品。
- 2. 曲げ加工部は最小Rとする。
- 3. バリ、カエリ等なきこと。
- 4. 接合部は全溶接としフラット面はG仕上。

① 塗装仕上げ


~~5. 塗装不要, 亜鉛メッキクロメート処理~~

Standard dwg.  
標準図

|          |                                                                                     |----------|-------------------------------------------------------------------------------------|---------------|------------------------------------------------------------|--|--|--------|-----------------|-------|----------|------|--------|-------------------------------------------------------------|---------|-----------------------|--|-----------------------|-------------|--|--|
| REVISION |  |               |                                                            |  |  |        | SCALE           | 1/3   | CODE NO. |      | 700201 |                                                             |         |                       |  |                       |             |  |  |
|          |  |               |                                                            |  |  |        | APPROVED BY     |       | HONNDA   |      | FORM   | Protective cover sheet<br>metal working drawing<br>保護カバー板金図 |         |                       |  |                       |             |  |  |
|          |  |               |                                                            |  |  |        | DSGND (CHKD) BY |       | -        | OONO | DATE   | 2001. 12. 13                                                |         |                       |  |                       |             |  |  |
|          |  | JAN. /20/2009 | It changed from the zinc plating to paint.<br>亜鉛メッキから塗装に変更 |  |  | TEZUKA | -               | ISHII | DRAWN BY |      | OGAWA  |                                                             | UNIT mm | PLANE<br>TRIGONOMETRY |  |                       |             |  |  |
|          | MARK                                                                                | DATE          | CONTENTS                                                   |  |  | CHKD   | APPD            |       |          |      |        |                                                             |         |                       |  |                       |             |  |  |
|          |                                                                                     |               |                                                            |  |  |        |                 |       |          |      |        |                                                             | NAME    | MGD-15J~300J          |  | DWG.<br>NO.           | 1 6 2 9 4 1 |  |  |
|          |                                                                                     |               |                                                            |  |  |        |                 |       |          |      |        |                                                             |         |                       |  | MATSUI MFG. CO., LTD. |             |  |  |

NAME MGD-15J~300J DWG. NO. 1 6 2 9 4 1



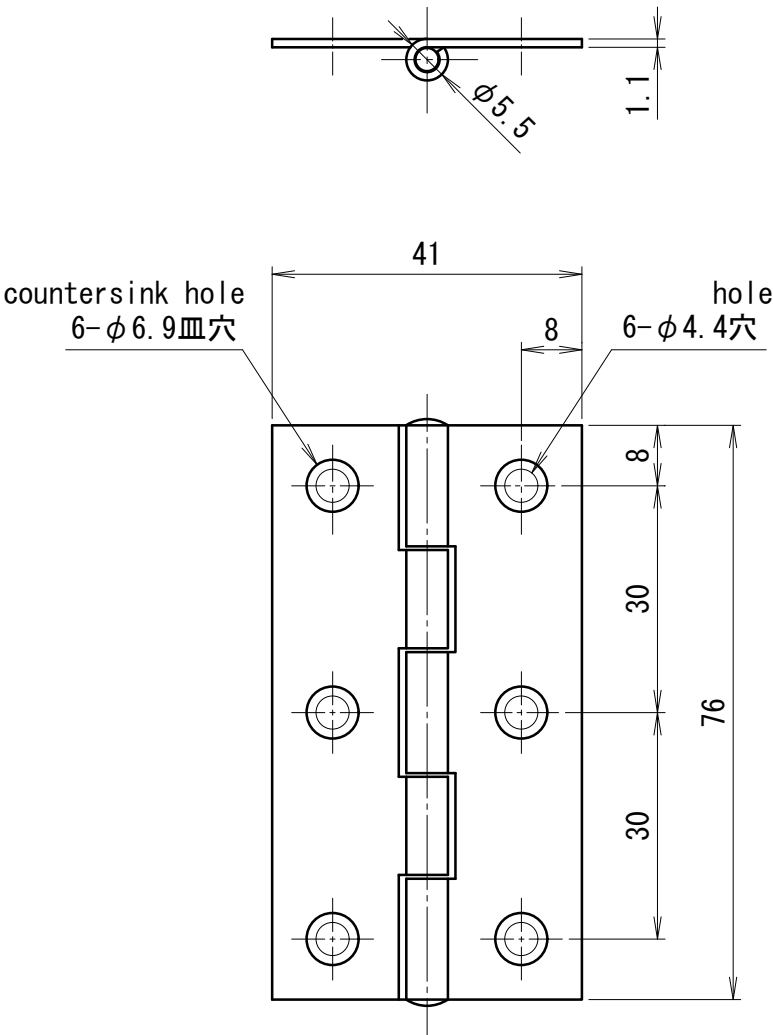
MATSUI MFG. CO., LTD.



Standard dwg.  
標準図

|          |                        |        |          |           |
|----------|------------------------|--------|----------|-----------|
|          | Flat type hinge (SPCC) | 1      | TAKIGEN  | B-100-6   |
|          | 平型蝶番 (SPCC)            |        | タキゲン     |           |
| ITEM NO. | DESCRIPTION            | REQ. D | MATERIAL | REFERENCE |

|          |                                                   |              |                       |              |      |             |                                            |  |
|----------|---------------------------------------------------|--------------|-----------------------|--------------|------|-------------|--------------------------------------------|--|
| △        |                                                   |              | NAME                  | MGD-15J~150J |      | FORM        | Hinge for control<br>panel door<br>制御盤扉用蝶番 |  |
| △        |                                                   |              | APPROVED BY           | HONDA        |      | CODE NO.    | 700201                                     |  |
| △        |                                                   |              | DSGND (CHKD) BY       | -            | 00NO | DATE        | DEC. /18/2001                              |  |
| △        |                                                   |              | DRAWN BY              | SAKASHITA    |      | UNIT mm     | PLANE TRIGONOMETRY                         |  |
| △<br>2   | DEC. /10/2002<br>Hinge model postscript<br>蝶番型式記入 | SHIMAZU<br>— | SCALE                 | 1/1          |      | DWG.<br>NO. | 1 6 3 4 6 6                                |  |
| REVISION |                                                   | APPD<br>CHKD | MATSUI MFG. CO., LTD. |              |      |             |                                            |  |

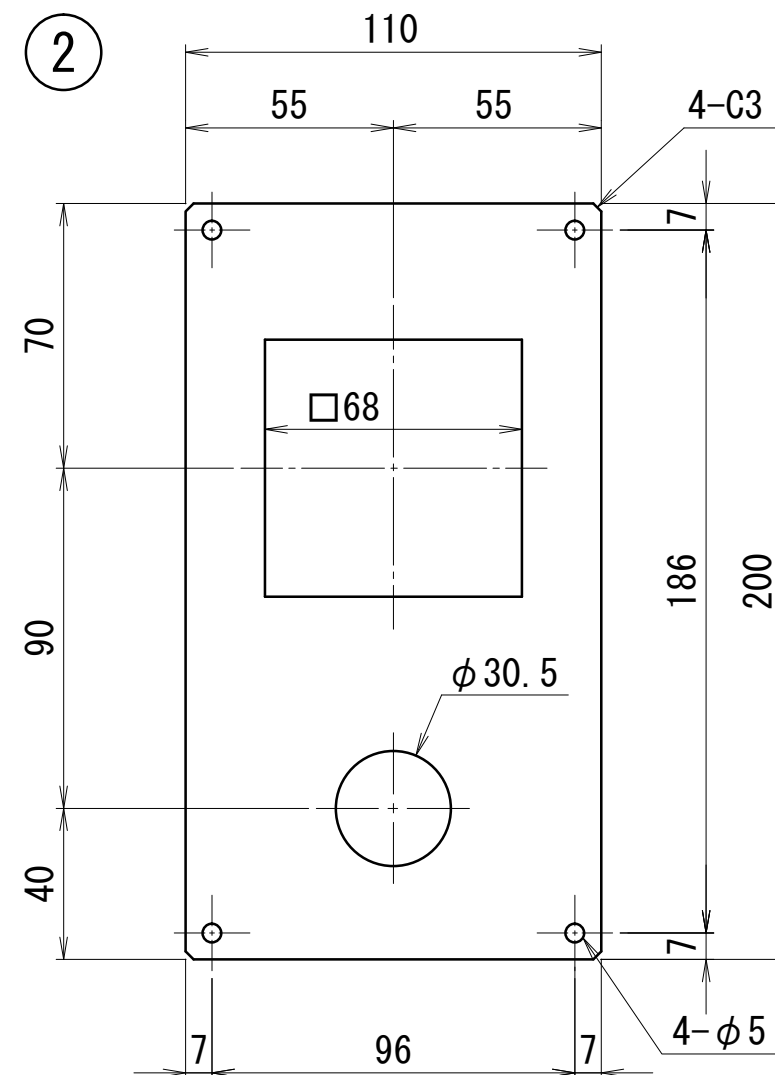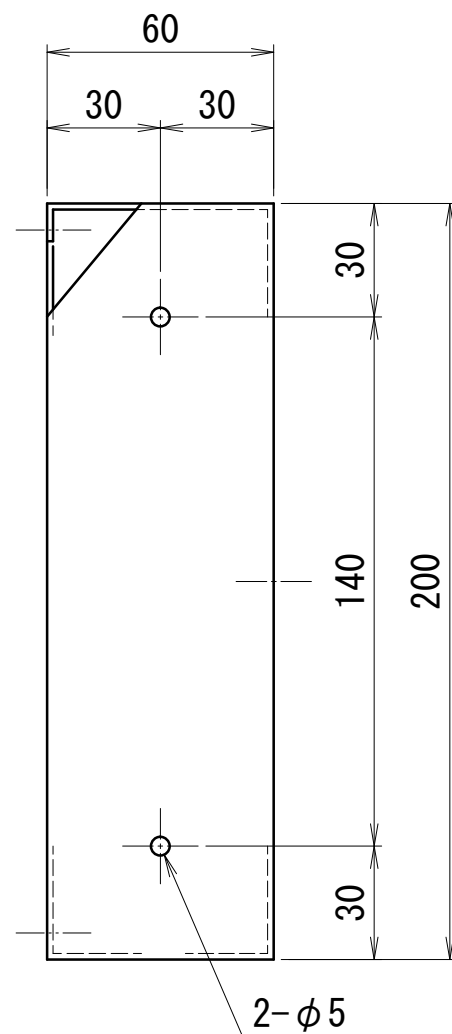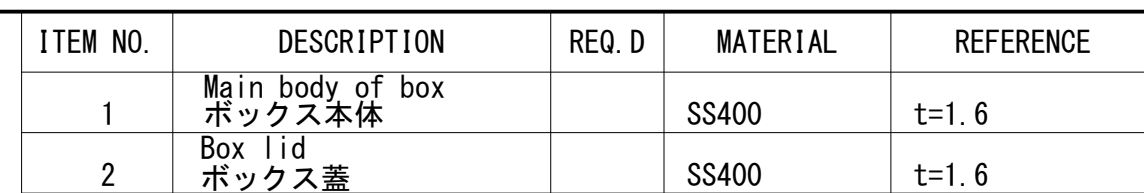

Standard dwg.  
標準図

|          |                                                                                     |      |          |  |  |                 |      |          |           |         |                                                                |  |                       |  |             |             |
|----------|-------------------------------------------------------------------------------------|------|----------|--|--|-----------------|------|----------|-----------|---------|----------------------------------------------------------------|--|-----------------------|--|-------------|-------------|
| REVISION |  |      |          |  |  | SCALE           | 1/2  | CODE NO. |           |         |                                                                |  |                       |  |             |             |
|          |  |      |          |  |  | APPROVED BY     |      | TOKITA   |           | FORM    | Calendar timer BOX<br>metal working drawing<br>板金図 カレンダータイマBOX |  | NAME                  |  | DWG.<br>NO. | 1 6 8 3 6 8 |
|          |  |      |          |  |  | DSGND (CHKD) BY |      | —        | SHIRAISHI | DATE    | MAY. /8/2002                                                   |  |                       |  |             |             |
|          |  |      |          |  |  | DRAWN BY        |      | —        |           | UNIT mm | PLANE<br>TRIGONOMETRY                                          |  | MATSUI MFG. CO., LTD. |  |             |             |
|          | MARK                                                                                | DATE | CONTENTS |  |  | CHKD            | APPD |          |           |         |                                                                |  |                       |  |             |             |

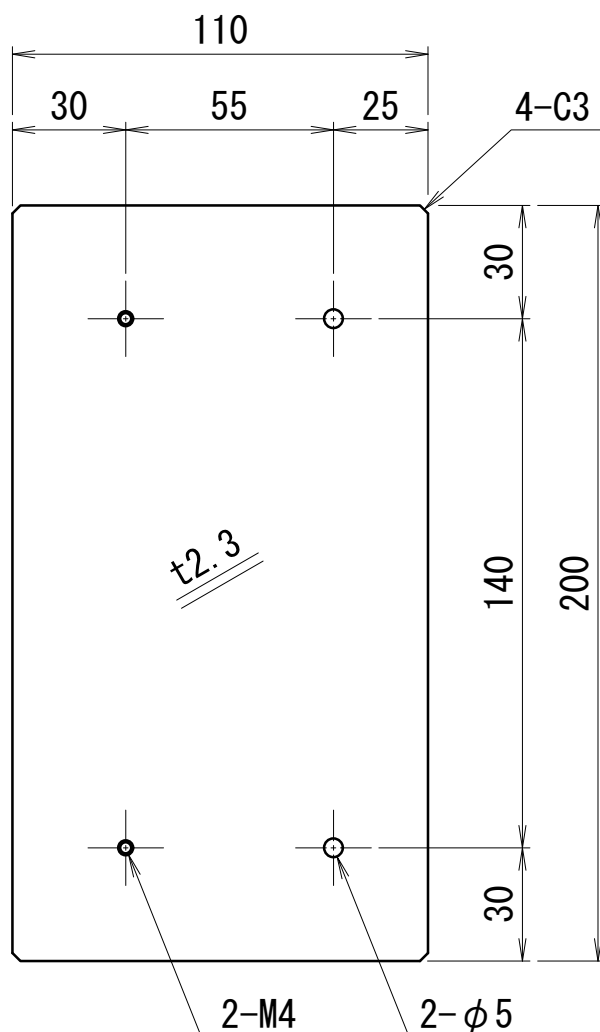
1

2

3

4

5



Standard dwg.  
標準図

|          |                                                |        |       |      |
|----------|------------------------------------------------|--------|-------|------|
| ITEM NO. | Calendar timer BOX bracket<br>カレンダータイマBOXブラケット | REQ. D | SS400 | t2.3 |
|          | DESCRIPTION                                    |        |       |      |

|          |  |              |                       |        |            |          |                    |
|----------|--|--------------|-----------------------|--------|------------|----------|--------------------|
| △        |  |              | NAME                  |        | MGD-***J/E |          |                    |
| △        |  |              | APPROVED BY           | TOKITA |            | CODE NO. |                    |
|          |  |              | DSGND (CHKD) BY       | —      | SHIRAIISHI | DATE     | JUN. /11/2002      |
| △        |  |              | DRAWN BY              | —      |            | UNIT mm  | PLANE TRIGONOMETRY |
| △        |  |              | SCALE                 | 1/1    |            | DWG. NO. | 1 6 8 9 5 2        |
| REVISION |  | APPD<br>CHKD | MATSUI MFG. CO., LTD. |        |            |          |                    |




| ITEM NO. | DESCRIPTION | REQ. D | MATERIAL | REFERENCE |
|----------|-------------|--------|----------|-----------|
|          |             |        |          |           |

注記参照

Frame  
フレーム 2-M5  
External plate  
外装板 2-φ7

\* Drilling by gauging  
※現合穴加工

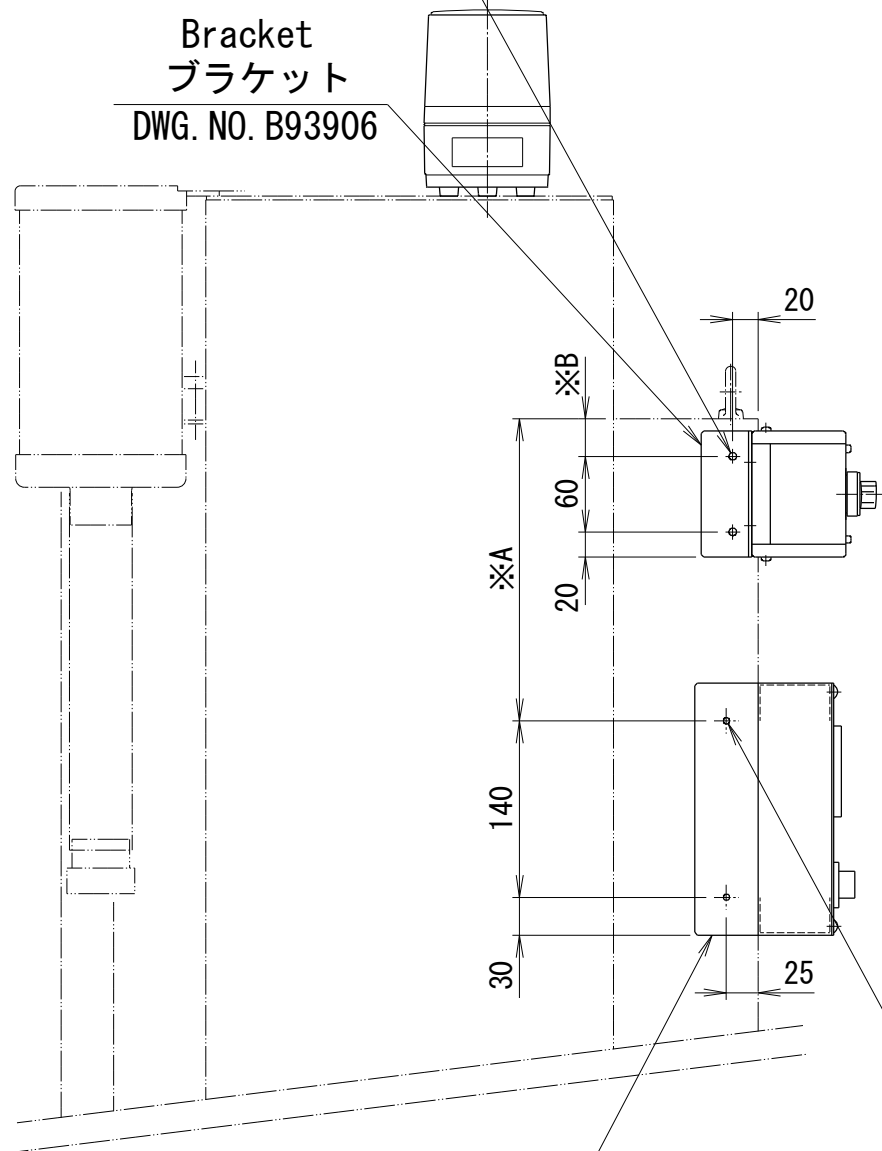Bracket  
ブラケット  
DWG. NO. B93906



Bracket  
ブラケット  
DWG. NO. 168952


Frame  
フレーム 2-M4  
External plate  
外装板 2-φ6  
\* Drilling by gauging  
※現合穴加工

| Model<br>型式                         | * Portion A dimensional<br>values (mm)<br>※A部寸法値 (mm) | * Portion B dimensional<br>values (mm)<br>※B部寸法値 (mm) |
|-------------------------------------|-------------------------------------------------------|-------------------------------------------------------|
| MGD-15                              | <div>△2</div> <del>145</del>                          | 30                                                    |
| MGD-25                              | 240                                                   |                                                       |
| MGD-50                              | <div>△2</div> <del>145</del>                          | 30                                                    |
| MGD-75                              | 240                                                   |                                                       |
| <div>△3</div> <div>△2</div> MGD-100 | <del>450</del> 525                                    | <del>85</del> 240                                     |
| <div>△3</div> <div>△2</div> MGD-150 | <del>450</del> 525                                    | <del>85</del> 240                                     |
| <div>△3</div> MGD-200               | <del>450</del> 525                                    | 295                                                   |
| MGD-250                             |                                                       |                                                       |
| <div>△3</div> MGD-300               | <del>630</del> 700                                    | 515                                                   |

Low material alarm BOX  
材料減警報BOX  
DWG. NO. B93905

Lotating Light  
回転灯  
(材料減BOXとセットで使用)

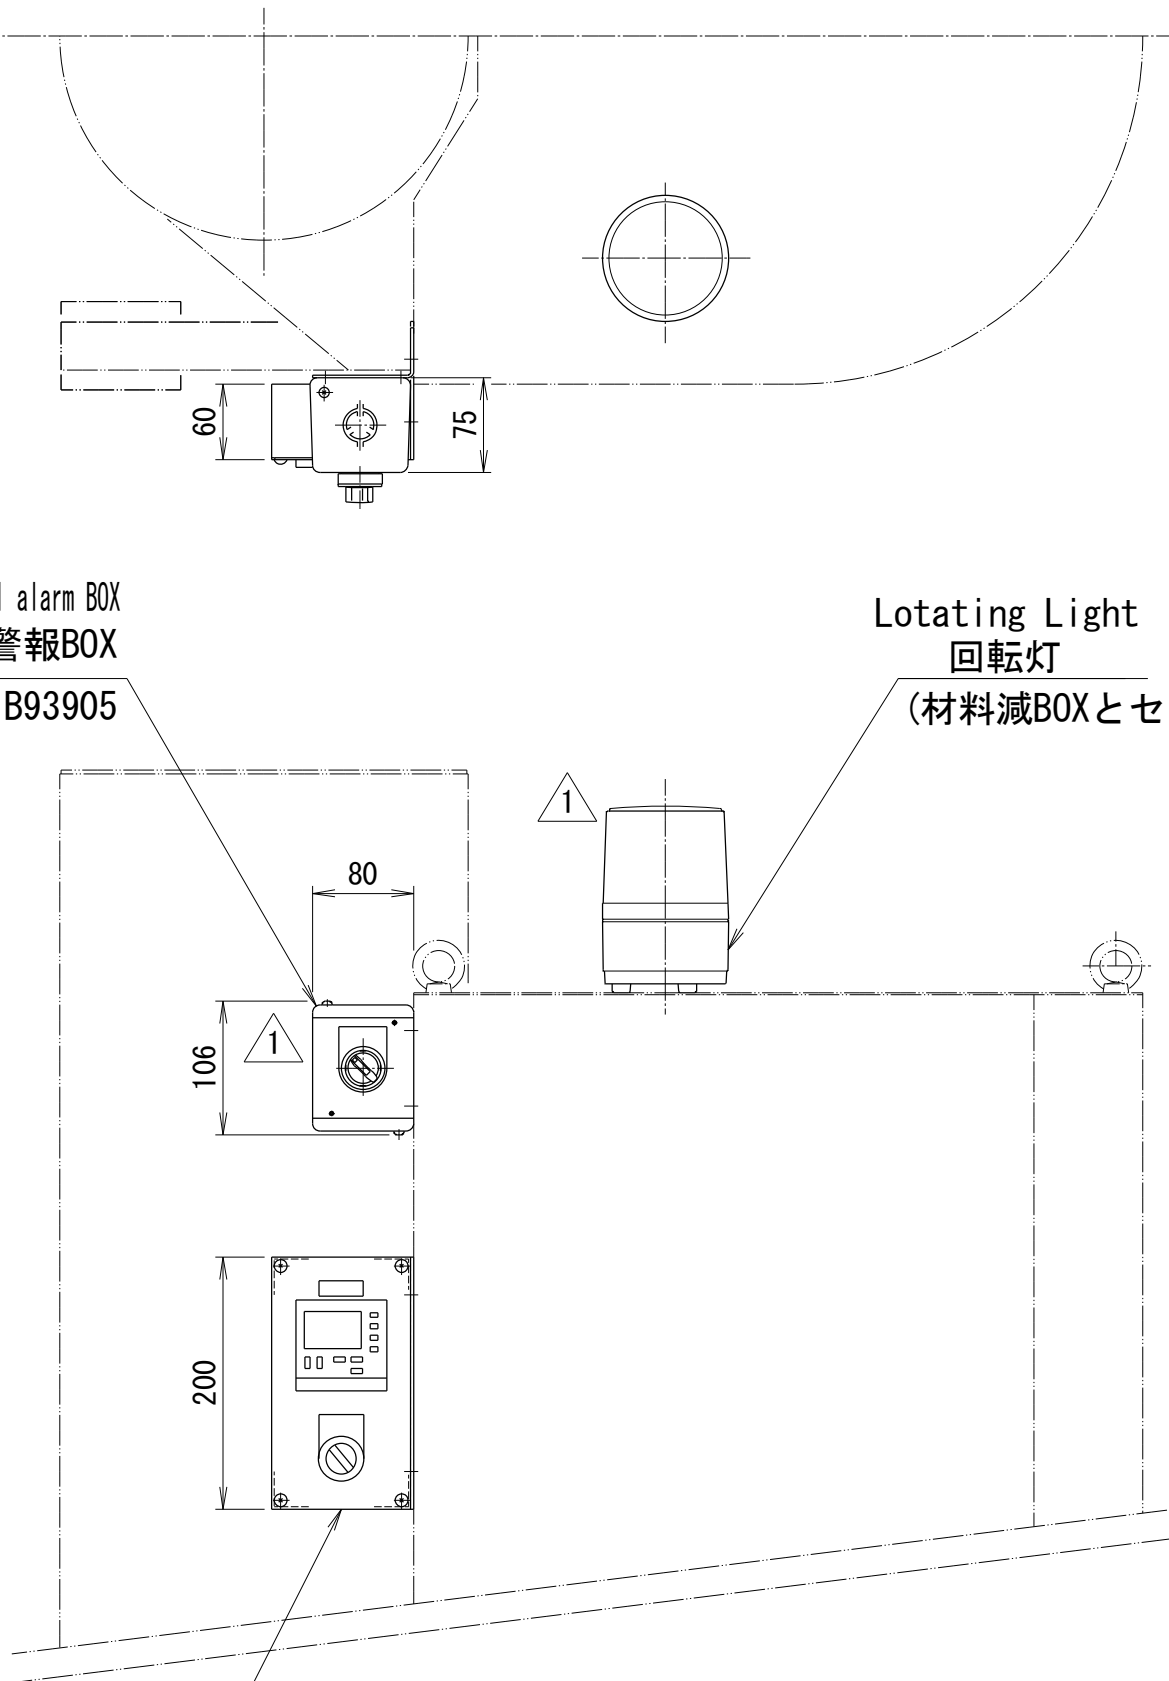Calendar timer BOX  
カレンダータイマBOX  
DWG. NO. 168367



注記

1. 一部外装板取付け穴を流用。  
(MGD-15, 25, 50, 75)

Standard dwg.  
標準図





|          |      |              |                                                   |            |                |
|----------|------|--------------|---------------------------------------------------|------------|----------------|
| REVISION | △    |              |                                                   |            |                |
|          | △3   | Mar./07/2018 | A dimension review<br>A寸法見直し                      | M. Ogawa   | — SAKASHITA    |
|          | △2   | Dec./07/2015 | A and B dimension review<br>AおよびB寸法見直し            |            | OISHI NAKAMURA |
|          | △1   | Apr./08/2015 | Addition of Low material alarm BOX<br>材料減警報BOXの追加 | K. SHIMIZU | M. NAKANO      |
|          | MARK | DATE         | CONTENTS                                          | CHKD       | APPD           |

|                 |  |              |  |          |  |                                                    |  |
|-----------------|--|--------------|--|----------|--|----------------------------------------------------|--|
| NAME            |  | MGD-***J/E   |  | FORM     |  | Calendar timer BOX mounting view<br>カレンダータイマBOX取付図 |  |
| APPROVED BY     |  | TOKITA       |  | CODE NO. |  |                                                    |  |
| DSGND (CHKD) BY |  | SHIRAIISHI — |  | DATE     |  | JUN./11/2002                                       |  |
| DRAWN BY        |  | —            |  | UNIT mm  |  | PLANE TRIGONOMETRY                                 |  |
| SCALE           |  | 1/6          |  | DWG. NO. |  | 1 6 8 9 5 3                                        |  |



MATSUI MFG. CO., LTD.



| ITEM NO. |     | DESCRIPTION                                | REQ. D | MATERIAL              | REFERENCE   |
|----------|-----|--------------------------------------------|--------|-----------------------|-------------|
| 1        | S-2 | Material low Off-On switch<br>材料減 切-入 スイッチ | 1      | Fuji Electric<br>富士電機 | AR30PR-211B |
|          |     | CONTROL BOX<br>コントロールボックス                  | 1      | FUJII ELEC<br>富士電機    | AHX901A     |

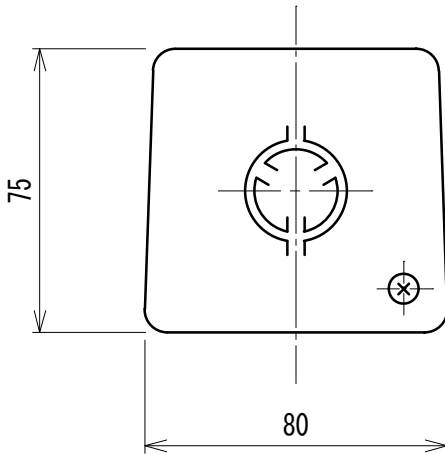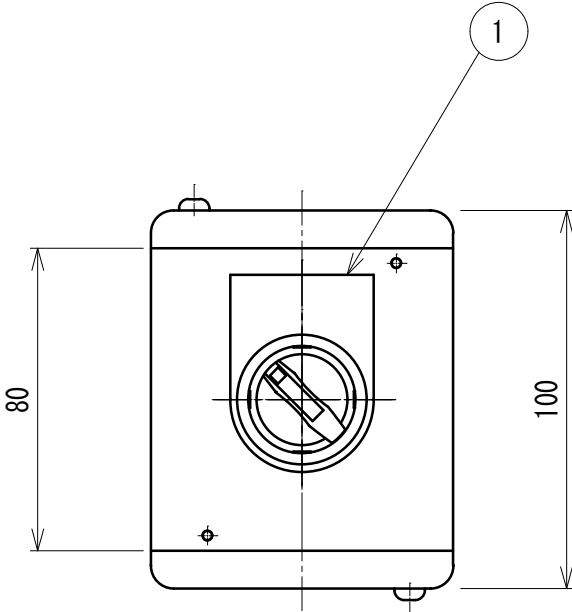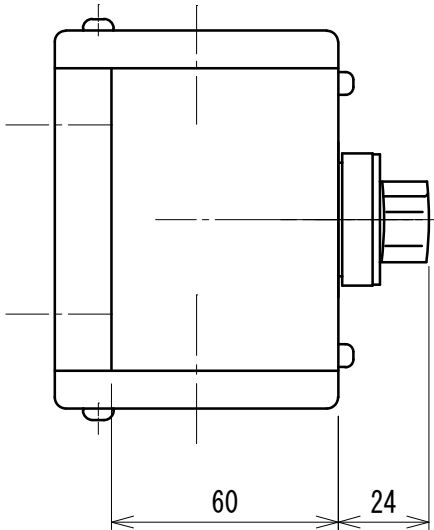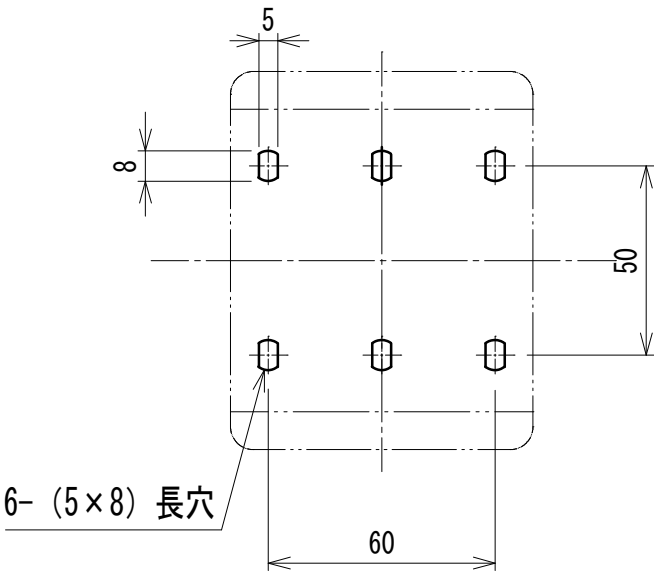

|          |      |      |          |      |      |                 |     |              |         |                        |                       |   |          |             |
|----------|------|------|----------|------|------|-----------------|-----|--------------|---------|------------------------|-----------------------|---|----------|-------------|
| REVISION |      |      |          |      |      | SCALE           | 1/2 | CODE NO.     |         |                        |                       |   |          |             |
|          |      |      |          |      |      | APPROVED BY     |     | M. NAKANO    | FORM    | SWITCH BOX<br>スイッチボックス |                       |   |          |             |
|          |      |      |          |      |      | DSGND (CHKD) BY |     | — K. SHIMIZU | DATE    | 2015/4/8               | NAME                  |   | DWG. NO. | B 9 3 9 0 5 |
|          | MARK | DATE | CONTENTS | CHKD | APPD | DRAWN BY        |     | Y. IWSAKI    | UNIT mm | PLANE<br>TRIGONOMETRY  | MATSUI MFG. CO., LTD. |   |          |             |
|          |      | 1    |          |      |      |                 | 2   |              | 3       |                        |                       | 4 |          | 5           |

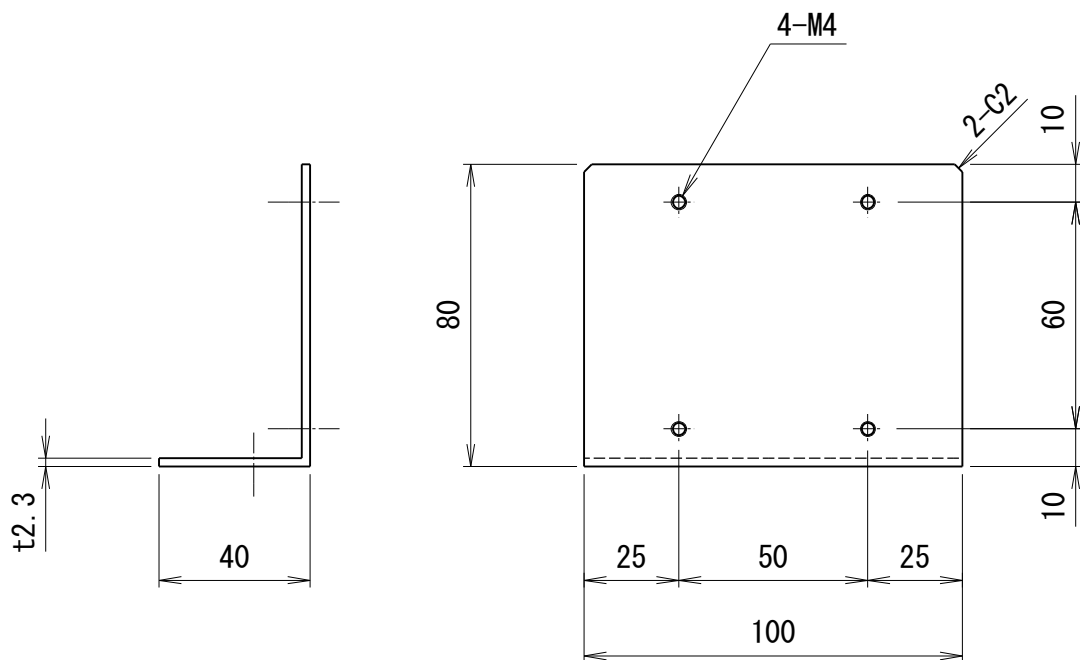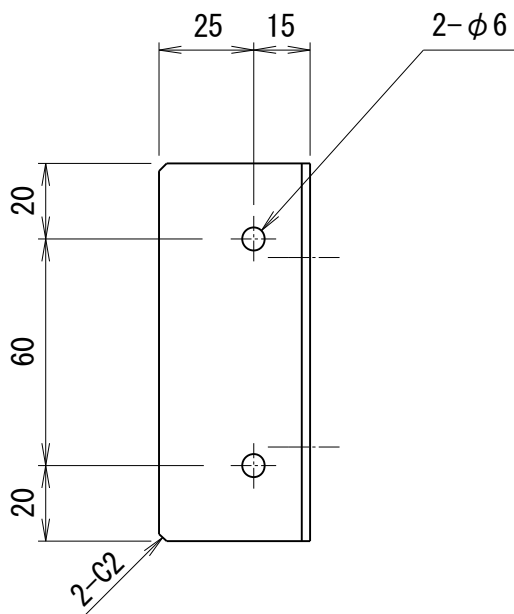

| 1        | ブラケット       | 1      | SS400    | t2.3      |
|----------|-------------|--------|----------|-----------|
| ITEM NO. | DESCRIPTION | REQ. D | MATERIAL | REFERENCE |

|          |  |              |                       |         |         |          |                    |  |  |
|----------|--|--------------|-----------------------|---------|---------|----------|--------------------|--|--|
| △        |  |              | NAME                  |         |         |          | FORM               |  |  |
| △        |  |              | APPROVED BY           | NAKANO  |         | CODE NO. |                    |  |  |
| △        |  |              | DSGND (CHKD) BY       | —       | SHIMIZU | DATE     | APR/7/2015         |  |  |
| △        |  |              | DRAWN BY              | IWASAKI |         | UNIT mm  | PLANE TRIGONOMETRY |  |  |
| △        |  |              | SCALE                 | 1/2     |         | DWG. NO. | B 9 3 9 0 6        |  |  |
| REVISION |  | APPD<br>CHKD | MATSUI MFG. CO., LTD. |         |         |          |                    |  |  |