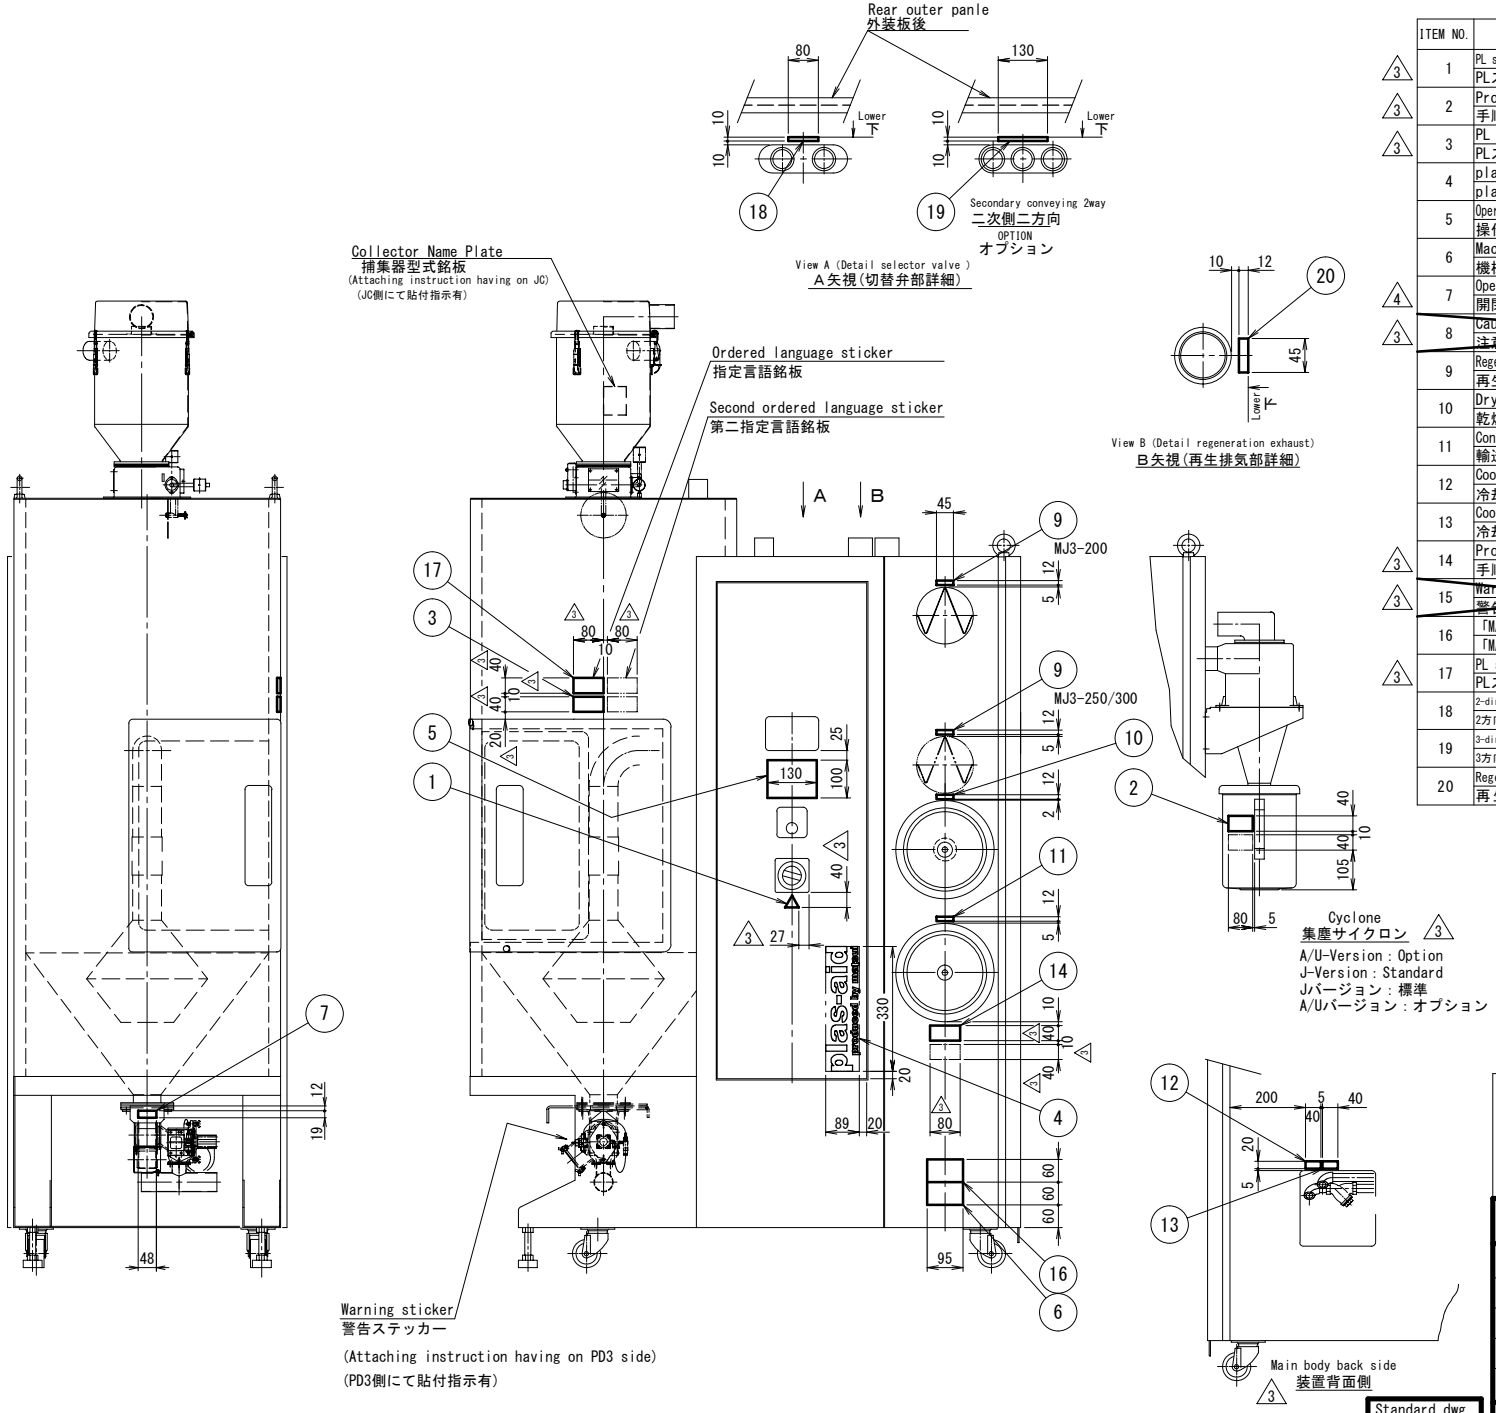

ITEM NO.	DESCRIPTION	REQ. D	MATERIAL	REFERENCE

	ITEM NO.	TITLE	JAPANESE REGISTRATION NO.	DWG. No.	ENGLISH REGISTRATION NO.	DWG. No.	CHINESE REGISTRATION NO.	DWG. No.
3	1	PL sticker "ELECTRIC SHOCK HAZARD" PLステッカー「感電注意」	Z-019-ZZ	F39248	←			
3	2	Procedure sticker "A06" 手順ステッカー「A06」	N-A06-JA	F41736	N-A06-EN	F41736	N-A06-ZH	F41736
3	3	PL sticker "HOT SURFACE" PLステッカー「高温注意」	W-021-JA	F39192	W-021-EN	F39192	W-021-ZH	F39192
	4	plas-aid seal plas-aidシール	—	A51362	←			
	5	Operation describing name plate 操作説明銘板	—	F27076	←			
	6	Machine name plate 機械銘板	—	—	←			
4	7	Opening and closing sticker 開閉ステッカー	NP8009	A98447	←			
3	8	~~Caution sticker~~ ~~注意ステッカー(乾燥設備)~~	~~6-28~~	A00068	6-78	A06465		
	9	Regeneration filter nameplate 再生フィルタ銘板	—	847876 ③	←			
	10	Drying filter nameplate 乾燥フィルタ銘板	—	847876 ①	←			
	11	Conveying filter nameplate 輸送フィルタ銘板	—	847876 ②	←			
	12	Cooling water in nameplate 冷却水入銘板	N-1	—	←			
	13	Cooling water out nameplate 冷却水出銘板	N-2	—	←			
3	14	Procedure sticker "A05" 手順ステッカー「A05」	N-A05-JA	F41735	N-A05-EN	F41735	N-A05-ZH	F41735
3	15	~~Warning sticker~~ ~~警告ステッカー(乾燥設備)~~	~~5-25~~	736245				
	16	「MATSUI」Logo seal (95×60) 「MATSUI」ﾛｺﾞｼｰﾙ (95×60)	—	A51391	←			
3	17	PL sticker "TOPPLING HAZARD" PLステッカー「転倒注意」	D-072-JA	F39258	D-072-EN	F39258	D-072-ZH	F39258
	18	2-direction selector valve sticker 2方向切替弁用ステッカー	—	A84294	←			
	19	3-direction selector valve sticker 3方向切替弁用ステッカー	—	B27629 ②	2	←		
	20	Regeneration exhaust nameplate 再生排気銘板	—	D36480 ①	←		—	D36480 ②

NOTE

1. Put the ordered language sticker on the position of solid line.
2. Put the japanese sticker when there is not odered
3. When 2 languages are odered, put the second ordered language sticker on a lower or right positions of two-dot chain line.

注 記

1. 指定言語銘板を実線位置に貼付のこと。
2. 指定のない場合は、日本語を貼付のこと。
3. 二ヶ国語指定の場合は、第二指定言語を下、又は右の二点鎖線位置に貼ること。

REVISION MARK	DATE	CONTENTS	CHKD	APPD
4	Mar. 12. 2021	Change the drawing number of item number 7. 品番7の図番変更	TAKAHASHI	METSUGI
3	Oct. 08. 2020	Correction by updating PL sticker. PLステッカーの更新による修正 M. Ogawa	TAKAHASHI	METSUGI
2	Sep. 18. 2020	Change the drawing number for the 3-direction selector valve sticker. 3方向切替弁用ステッカー図番変更	TAKAHASHI	METSUGI

NAME	Nameplate attaching instructions drawing 銘板貼付指示図	FORM	MJ3-200, 250/300
APPROVED BY	仲村	CODE NO.	
DSGND (CHKD) BY	大石	DATE	Aug. 21. 2019
DRAWN BY	—	UNIT mm	PLANE TRIGONOMETRY
SCALE	1/10	DWG. NO.	F27080

MATSUI MFG. CO., LTD.